



Городской округ Лотошино Московской области

---

**СХЕМА ТЕПЛОСНАБЖЕНИЯ  
ГОРОДСКОГО ОКРУГА ЛОТОШИНО  
МОСКОВСКОЙ ОБЛАСТИ НА ПЕРИОД С 2021 ДО 2040 года  
(актуализация на 2025 год)**

**ОБОСНОВЫВАЮЩИЕ МАТЕРИАЛЫ**

**ПРИЛОЖЕНИЕ Г**

Сведений, составляющих государственную тайну в соответствии с Указом Президента Российской Федерации от 30.11.1995 № 1203 «Об утверждении перечня сведений, отнесенных к государственной тайне», не содержится.

## СОДЕРЖАНИЕ

1	РЕМОНТ ЗДАНИЙ И ОБОРУДОВАНИЯ ТЕПЛОСЕТИ ЗА 2021 ГОД .....	3
2	РЕМОНТ ЗДАНИЙ И ОБОРУДОВАНИЯ ТЕПЛОСЕТИ ЗА 2022 ГОД .....	8
3	ИСПОЛНИТЕЛЬНЫЕ СХЕМЫ РЕКОНСТРУКЦИИ ТЕПЛОВЫХ СЕТЕЙ ЗА 2023 ГОД .....	10
4	ИСПОЛНИТЕЛЬНЫЕ СХЕМЫ РЕКОНСТРУКЦИИ ТЕПЛОВЫХ СЕТЕЙ ЗА 2022 ГОД .....	18
5	ИСПОЛНИТЕЛЬНЫЕ СХЕМЫ РЕКОНСТРУКЦИИ ТЕПЛОВЫХ СЕТЕЙ ЗА 2021 ГОД .....	40

# 1 Ремонт зданий и оборудования теплосети за 2021 год

Ремонт зданий и оборудования теплосети 2021 г.							
Тек.рем.кот.2а замена ламп, промывка теплообменника	12 312,88	12 180,00	1,00		МП"Лот.ЖКХ"	МП"Лот.ЖКХ"	31.01.2021
Тек.рем.кот 4 запорная арматура	18 954,00	9 517,69	7	шт	МП"Лот.ЖКХ"	МП"Лот.ЖКХ"	31.01.2021
Тек.рем.кот 7 запорная арматура, мембрана бака	29 402,25	10 650,01	4	шт	МП"Лот.ЖКХ"	МП"Лот.ЖКХ"	31.01.2021
Тек.рем.кот 3а запорная арматура, труба 6 пм	42 862,98	16 427,49	10	шт	МП"Лот.ЖКХ"	МП"Лот.ЖКХ"	31.01.2021
Тек.рем.кот 1 зап.арматура, мембрана, труба 2 пм, промывка	62 345,36	38 676,31	5	шт	МП"Лот.ЖКХ"	МП"Лот.ЖКХ"	31.01.2021
Тек.рем.кот.10,13,18 уст.двери, кран шар, светильник	12 923,43	3 558,27	1	шт	МП"Лот.ЖКХ"	МП"Лот.ЖКХ"	31.01.2021
Замена прожектора, ламп, уст.манометра в кот.11	5 049,71	1 125,02			МП"Лот.ЖКХ"	МП"Лот.ЖКХ"	31.01.2021
Тек.рем.котлов ЗИО-60 №2,3,4 в кот.14 д.Михалево, зап.арм, трансформатор, труба 6 пм, манометр	108 417,78	40 969,27	12	шт	МП"Лот.ЖКХ"	МП"Лот.ЖКХ"	31.01.2021
Замена выключателей в котельной д.Кульпино	989,48	350,00	4	шт	МП"Лот.ЖКХ"	МП"Лот.ЖКХ"	31.01.2021
Тек.ремонт котельных 10,13,18 сальн.набивка, манометр, светильники 3 шт	10 213,19	2 795,52			МП"Лот.ЖКХ"	МП"Лот.ЖКХ"	28.02.2021
Тек.рем.кот.1 задвижки Ø100, подшипники, манометр	24 881,72	15 101,46	2	шт	МП"Лот.ЖКХ"	МП"Лот.ЖКХ"	28.02.2021
Тек.рем.кот 4 труба 6 пм, задвижка Ø 50	11 042,46	5 807,34	1	шт	МП"Лот.ЖКХ"	МП"Лот.ЖКХ"	28.02.2021
Тек.рем.кот 3а (задвижки Ø100, Ø150, труба 5 пм)	45 397,19	31 714,38	4	шт	МП"Лот.ЖКХ"	МП"Лот.ЖКХ"	28.02.2021
Тек.ремонт кот.14 д.Михалево подшипники, кран шар	7 679,65	1 205,00	1	шт	МП"Лот.ЖКХ"	МП"Лот.ЖКХ"	28.02.2021
Замена запорной арм, ремонт АБ котлов, ламп 13шт, в кот.5 Микулино	13 514,26	5 569,36	3	шт	МП"Лот.ЖКХ"	МП"Лот.ЖКХ"	28.02.2021
Тек.рем.кот.1 задвижка Ду50,манометр,промывка,электрика	30 069,21	22 396,51	1	шт	МП"Лот.ЖКХ"	МП"Лот.ЖКХ"	31.03.2021
Тек.рем.кот.4 замена труб, задвиж.Ø50,подшипники, труба 5,5 пм, обмуровка	21 081,63	9 273,29	2	шт	МП"Лот.ЖКХ"	МП"Лот.ЖКХ"	31.03.2021
Тек.рем.кот 3а труба 3 пм, задвижка Ø50, подшип, обмур.	18 681,39	7 992,90	1	шт	МП"Лот.ЖКХ"	МП"Лот.ЖКХ"	31.03.2021
Тек.рем. Котельных 10, 13 освещение	17 489,98	8 531,35			МП"Лот.ЖКХ"	МП"Лот.ЖКХ"	31.03.2021
Тек.рем.кот 7 замена ламп, промывка	9 172,98	8 201,76			МП"Лот.ЖКХ"	МП"Лот.ЖКХ"	31.03.2021
Тек.рем.кот 14 д.Михалево тепловое реле	1 872,35	922,65			МП"Лот.ЖКХ"	МП"Лот.ЖКХ"	30.04.2021
Тек.рем.кот 13 клапан обр.	1 887,02	1 311,28	1	шт	МП"Лот.ЖКХ"	МП"Лот.ЖКХ"	30.04.2021
Тек.рем.кот 4 лампы, подшипники, побелка	13 976,03	5 121,78			МП"Лот.ЖКХ"	МП"Лот.ЖКХ"	30.04.2021
Тек.рем.кот 2а светильник, подшипник, промывка	30 595,85	17 366,98			МП"Лот.ЖКХ"	МП"Лот.ЖКХ"	30.04.2021
Тек.рем.кот 1,9 промывка,подшипник, побелка,термометры	55 729,31	36 362,95			МП"Лот.ЖКХ"	МП"Лот.ЖКХ"	30.04.2021
Тек.рем.кот 3а побелка, маном, термом, ламп, труба 3 пм	26 211,74	8 644,57			МП"Лот.ЖКХ"	МП"Лот.ЖКХ"	30.04.2021
Тек.рем.кот 6 задвижки Д-50	7 699,78	3 294,94	2	шт	МП"Лот.ЖКХ"	МП"Лот.ЖКХ"	30.04.2021
Тек.рем.котельных 12,17 Освещение	25 420,97	8 010,98			МП"Лот.ЖКХ"	МП"Лот.ЖКХ"	30.04.2021
Тек.рем. Кот.3а лаз котла, задвижка 150, кожухи взр.клапанов	98 607,00	66 458,90			МП"Лот.ЖКХ"	МП"Лот.ЖКХ"	31.05.2021
Тек.рем.кот.7 замена задвижка 100, промывка	35 538,97	29 097,90			МП"Лот.ЖКХ"	МП"Лот.ЖКХ"	31.05.2021
Тек.рем.кот.4 замена задвижек 50 - 3 шт, манометров 6 шт.	18 381,09	7 606,49			МП"Лот.ЖКХ"	МП"Лот.ЖКХ"	31.05.2021
Тек.рем.кот 1 устройство бетонного осн, промывка	61 805,08	39 186,18			МП"Лот.ЖКХ"	МП"Лот.ЖКХ"	31.05.2021
Тек.рем. Котельных 12,17 освещение	25 420,97	8 010,98			МП"Лот.ЖКХ"	МП"Лот.ЖКХ"	31.05.2021
Тек.рем.кот 10,13,18 окрашивание	3 777,66	511,63			МП"Лот.ЖКХ"	МП"Лот.ЖКХ"	31.05.2021
Рем.насоса, задвижек Д-50(5),80(2), крана 25 кот.14 Михалево	75 350,27	38 075,60	7	шт	МП"Лот.ЖКХ"	МП"Лот.ЖКХ"	31.05.2021
Тек.рем.кот 7 замена задвижки, ламп 3шт., покраска	71225,99	16 310,73	6	шт	МП"Лот.ЖКХ"	МП"Лот.ЖКХ"	31.06.2021
Тек.рем.кот 6 замена задвижки, покраска	492647,67	8 356,06	2	шт	МП"Лот.ЖКХ"	МП"Лот.ЖКХ"	31.06.2021



ек.рем.кот 1 замена задвижки, покраска	96163,63	31 400,88	2	шт	МП"Лот.ЖКХ"	МП"Лот.ЖКХ"	31.06.2021
ек.рем.кот 3а замена задвижки, замена подвальных труб	122234,6	93 749,73	2	шт	МП"Лот.ЖКХ"	МП"Лот.ЖКХ"	31.06.2021
ек.рем.кот 9 покраска	28216,86	2 626,03			МП"Лот.ЖКХ"	МП"Лот.ЖКХ"	31.06.2021
ек.рем.кот 16 задвижки-17шт., вент.-12шт	231966,17	132 003,52			МП"Лот.ЖКХ"	МП"Лот.ЖКХ"	31.06.2021
ек.ремонт кот. 10,13,18 водомер, задвижка, электрика	39 313,97	13 638,34			МП"Лот.ЖКХ"	МП"Лот.ЖКХ"	31.06.2021
ек.рем.кот 15 д.Кульпино Замена прокладок, рем.проводки	30 856,10	8 767,80			МП"Лот.ЖКХ"	МП"Лот.ЖКХ"	31.06.2021
ек.рем.кот 4 освещ, реле	1 880,78	622,43			МП"Лот.ЖКХ"	МП"Лот.ЖКХ"	31.07.2021
ек.рем.кот.1 промывка, покраска	44 188,54	35 235,46			МП"Лот.ЖКХ"	МП"Лот.ЖКХ"	31.07.2021
ек.рем.кот 4 покраска,освещ, труба 70 - 4 м,подшипник	84 916,23	16 411,51			МП"Лот.ЖКХ"	МП"Лот.ЖКХ"	31.07.2021
ек.рем.кот 14 д.Михалево задвиж.100 - 4 шт,рем.двиг. 2 шт.	112 359,64	53 135,85			МП"Лот.ЖКХ"	МП"Лот.ЖКХ"	31.07.2021
ек.рем.кот 15 Кульпино рем.двиг 3 шт,вентилей 12 шт	67 964,38	17 082,85			МП"Лот.ЖКХ"	МП"Лот.ЖКХ"	31.07.2021
ек.рем.кот 11 Ушаково рубильник, сигнализатор газа	20 228,29	15 212,66			МП"Лот.ЖКХ"	МП"Лот.ЖКХ"	31.07.2021
Ремонт мягкой кровли котельной 10 Ошейкино	2 264,77	2 043,00	8	м2	МП"Лот.ЖКХ"	МП"Лот.ЖКХ"	31.07.2021
ек.рем.котельных 5, 16 вентили 7 шт, задв.8 шт Д-50,80, освещ.	127 111,24	70 230,31			МП"Лот.ЖКХ"	МП"Лот.ЖКХ"	31.08.2021
Ремонт насоса котельной 12	13 439,73	6 048,00			МП"Лот.ЖКХ"	МП"Лот.ЖКХ"	31.08.2021
Тек.рем. котельной 2а п.Кировский автомат горения, светльник, покраска, промывка	139 802,85	48 644,38			МП"Лот.ЖКХ"	МП"Лот.ЖКХ"	31.08.2021
	174 350,67	29 869,13			МП"Лот.ЖКХ"	МП"Лот.ЖКХ"	31.08.2021
Тек.рем. котельной 3а покраска, задвижка Д-80, счетчик хвс, электрика	59 053,37	17 407,20			МП"Лот.ЖКХ"	МП"Лот.ЖКХ"	31.08.2021
Тек.рем.кот 14 Михалево трубы хвс, канализация насосов	49 426,98	34 382,99			МП"Лот.ЖКХ"	МП"Лот.ЖКХ"	01.09.2021
Тек.рем.кот 9,7,2,8 вентиль, сигнализатор, эл.монтаж	16 588,84	8 583,36			МП"Лот.ЖКХ"	МП"Лот.ЖКХ"	01.09.2021
Тек.рем.кот 4 промывка	13 569,06	6 188,05			МП"Лот.ЖКХ"	МП"Лот.ЖКХ"	01.09.2021
Тек.рем.кот 3а счетчик воды, манометр, рем.насоса	1 301,12	467,56			МП"Лот.ЖКХ"	МП"Лот.ЖКХ"	01.09.2021
Тек.рем.кот 11 Ушаково замена крана	18 073,55	3 871,95			МП"Лот.ЖКХ"	МП"Лот.ЖКХ"	01.09.2021
Тек.рем.кот 10,13,18 электрика	7 035,51	5 375,01			МП"Лот.ЖКХ"	МП"Лот.ЖКХ"	01.09.2021
Тек.рем.кот 3а счетчик воды, кабель, лампа	16 258,98	4666,00			МП"Лот.ЖКХ"	МП"Лот.ЖКХ"	01.10.2021
Тек.рем.кот 3 освещение	15 710,94	682,07			МП"Лот.ЖКХ"	МП"Лот.ЖКХ"	01.10.2021
Тек.рем электрооборудования кот.24 (подшипник, кабель 5 м)	24 676,83	16980,48			МП"Лот.ЖКХ"	МП"Лот.ЖКХ"	01.10.2021
Ремонт эл.оборудования кот.4,6	9 004,05	1595,65			МП"Лот.ЖКХ"	МП"Лот.ЖКХ"	01.10.2021
Тек.рем.кот 14 Михалево замена спускных вентилей, манометр	26 900,19	3590,28			МП"Лот.ЖКХ"	МП"Лот.ЖКХ"	01.10.2021
Тек.рем.оборудования и изоляции теплотрасс кот.10,13,18	14 003,60	10169,26			МП"Лот.ЖКХ"	МП"Лот.ЖКХ"	01.10.2021
Ремонт оборудования, промывка кот.2а,7,8	11 004,31	2386,31			МП"Лот.ЖКХ"	МП"Лот.ЖКХ"	01.11.2021
Тек.рем.кот 14 Михалево трос, подшипник, вентиль	52 178,56	22655,40			МП"Лот.ЖКХ"	МП"Лот.ЖКХ"	01.11.2021
Тек.рем.оборудования кот.15 Кульпино, подшипники, устройство ввода реагента, автоматы, светильники, краны	29 349,74	18454,50			МП"Лот.ЖКХ"	МП"Лот.ЖКХ"	01.11.2021
Замена светильников в кот 11	31 342,30	10 851,19			МП"Лот.ЖКХ"	МП"Лот.ЖКХ"	01.11.2021
Тек.рем.кот 5 Микулино эл.монтаж, тек.рем.насосов 3 шт	350 568,21	210 104,09			МП"Лот.ЖКХ"	МП"Лот.ЖКХ"	01.11.2021
Тек.рем.кот.16 Микулино обмуровка котлов, задвиж.Д50,80-6 шт, маном.2 шт, окна 3 шт.	87 197,42	41 251,19			МП"Лот.ЖКХ"	МП"Лот.ЖКХ"	01.11.2021
Тек.рем.кот.17 Введенское эл.монтаж, остекление 6 шт, контроллер, аккумуля.	17 994,75	6698,52			МП"Лот.ЖКХ"	МП"Лот.ЖКХ"	01.12.2021
Тек.рем.кот 3а манометр, термометр, контактор, мембрана							

ек.рем.кот 4,6 кран газовый, мембрана, клапан газовый	37 451,74	12448,02			МП"Лот.ЖКХ"	МП"Лот.ЖКХ"	01.12.2021
замена вентиля в насосном отделении кот.11 д.Ушаково	800,75	145,64			МП"Лот.ЖКХ"	МП"Лот.ЖКХ"	01.12.2021
ек.рем.оборуд кот.15 Кульпино кабель, прожектор	4 467,75	1837,33			МП"Лот.ЖКХ"	МП"Лот.ЖКХ"	01.12.2021
ек. Рем оборуд кот 14 Михалево рем.насосов 2 шт, заде Ду 80	24 807,90	7747,09			МП"Лот.ЖКХ"	МП"Лот.ЖКХ"	01.12.2021
<b>ИТОГО</b>		<b>1 571 954,55</b>					

2021 г									
ремонт теплотрасс									
тек.рем.нар.сети кот.1 ул.Ветеринарная ж.д.10 (задвиж.Ø50)	10 720,33	4 794,40	2,00	шт	МП"Лот.ЖКХ"	МП"Лот.ЖКХ"			31.01.2021
тек.рем.нар.сети кот.2 п.Кировский от ж.д.34 до ж.д.41 Ø50	65 640,52	36 674,71	38	пм	МП"Лот.ЖКХ"	МП"Лот.ЖКХ"			31.01.2021
засыпка ввода теплотрассы в котельную д.Кульпино	3 157,29	1 683,76			МП"Лот.ЖКХ"	МП"Лот.ЖКХ"			31.01.2021
тек.рем.гидроизоляции нар.сети кот.18 (геотекстиль)	5 193,18	750,00	20	м2	МП"Лот.ЖКХ"	МП"Лот.ЖКХ"			31.01.2021
тек.рем.нар.сети кот.1 от ТК-9 до здания ЖКХ	112 711,28	11 349,96	12	пм	МП"Лот.ЖКХ"	МП"Лот.ЖКХ"			28.02.2021
тек.рем.нар.сети (изготовление хомутов)	3 727,17	3 218,15			МП"Лот.ЖКХ"	МП"Лот.ЖКХ"			28.02.2021
тек.рем.нар.сети кот.1 Микрорайон ТК-2 (задвиж. Ø100)	12 982,22	8 664,32	2	шт	МП"Лот.ЖКХ"	МП"Лот.ЖКХ"			28.02.2021
тек.рем.теплоизоляции нар.сети кот.2 Кировский от кот.до ТК-1 скорлупы	23 307,92	10 999,14	13	м	МП"Лот.ЖКХ"	МП"Лот.ЖКХ"			28.02.2021
тек.рем.нар.сети кот.3а от ТК-7 до ТК-31 Ø 150	4 459,27	2 529,08	1,5	пм	МП"Лот.ЖКХ"	МП"Лот.ЖКХ"			31.03.2021
тек.рем.нар.сети кот.3а от кот. до КСЦ Лотошино	11 398,98	8 298,72	1	пм	МП"Лот.ЖКХ"	МП"Лот.ЖКХ"			31.03.2021
тек.рем.нар.сети кот.1 Микрорайон ТК-2 задв.Ø 100	12 931,41	8 613,51	1	шт	МП"Лот.ЖКХ"	МП"Лот.ЖКХ"			31.03.2021
тек.рем.нар.сети кот.2 от ж.д.34 до ж.д.41 п.Кировский	62 732,95	35 771,56	38	пм	МП"Лот.ЖКХ"	МП"Лот.ЖКХ"			31.03.2021
тек.рем.нар.сети кот.3а ул.Центральная ТК-23 задв.Ø 100	12 931,41	8 613,51	1	шт	МП"Лот.ЖКХ"	МП"Лот.ЖКХ"			31.03.2021
тек.рем.нар.сети кот.14 д.Михалево люки колодцев	11 564,56	3 630,00	3	шт	МП"Лот.ЖКХ"	МП"Лот.ЖКХ"			30.04.2021
тек.рем.нар.сети кот.13 люк ТК	7 169,67	2 438,66	1	шт	МП"Лот.ЖКХ"	МП"Лот.ЖКХ"			30.04.2021
тек.рем.нар.сети кот.1 Лотошино от ТК-9 до зд.ЖКХ	72 231,84	42 466,93	31	пм	МП"Лот.ЖКХ"	МП"Лот.ЖКХ"			30.04.2021
тек.рем.нар.сети кот.3а п.Лотошино ТК-5,7,35 (штукатур)	11 094,96	5 119,25	1	шт	МП"Лот.ЖКХ"	МП"Лот.ЖКХ"			30.04.2021
тек.рем.нар.сети кот.2а п.Кировский от ж.д.34 до ж.д.41	135 841,64	80 018,63	66	пм	МП"Лот.ЖКХ"	МП"Лот.ЖКХ"			30.04.2021
тек.рем.нар.сети кот.3а задвижка 50, уст.насоса гвс в ТК-15	15 173,95	6 810,11			МП"Лот.ЖКХ"	МП"Лот.ЖКХ"			31.05.2021
тек.рем.нар.сети кот.2а Кировский от ж.д.34 до ж.д.41 Д-76	104 663,43	59 701,60	84	пм	МП"Лот.ЖКХ"	МП"Лот.ЖКХ"			31.05.2021
тек.рем.нар.сети кот.3а задвижки 50 - 4 шт в ТК-15	15 826,84	6 980,26			МП"Лот.ЖКХ"	МП"Лот.ЖКХ"			31.05.2021
подсыпка теплотрассы, замена задвижек гвс Д-50 д.Ушаково	18 335,97	8 856,28	2	шт	МП"Лот.ЖКХ"	МП"Лот.ЖКХ"			31.05.2021
тек.рем.нар.сети кот.1 Лотошино от ТК-1 до ж.д.11	156 528,91	87 004,92	64	пм	МП"Лот.ЖКХ"	МП"Лот.ЖКХ"			31.06.2021
тек.рем.нар.сети кот.20 люк ТК	5 185,58	2 530,00	1	шт	МП"Лот.ЖКХ"	МП"Лот.ЖКХ"			31.06.2021
тек.рем.нар.сети кот.7 от ТК-11 до ТК-12 задвижка 1	21998,83	14 125,79	1	пм	МП"Лот.ЖКХ"	МП"Лот.ЖКХ"			31.06.2021
тек.рем.нар.сети кот.7 от кот. до ТК-1 задвижка 1	83180,21	16 544,08	5	пм	МП"Лот.ЖКХ"	МП"Лот.ЖКХ"			31.06.2021
тек.рем.нар.сети кот.7 от ТК-8 до ж.д.9 задвижка 1	20343,11	10 307,98	10	пм	МП"Лот.ЖКХ"	МП"Лот.ЖКХ"			31.06.2021
тек.рем.нар.сети кот.7 Новолотошино ТК-9- ТК-10,ТК-10 - ж.д.10	100 986,65	26 197,94	13	пм	МП"Лот.ЖКХ"	МП"Лот.ЖКХ"			31.07.2021
тек.рем.нар.сети кот.3а от ТК-1 до спорткомплекса	5 322,17	3 472,22	1	пм	МП"Лот.ЖКХ"	МП"Лот.ЖКХ"			31.07.2021
тек.рем.нар.сети кот.3а от ТК-41 до ж.д.5	647 750,79	82 204,95	92	пм	МП"Лот.ЖКХ"	МП"Лот.ЖКХ"			31.07.2021
замена трассы гвс и отопления кот.11 от ж.д.1 до ТК-18 Ушаково	433 056,13	150 333,43	96	пм	МП"Лот.ЖКХ"	МП"Лот.ЖКХ"			31.07.2021
ремонт наружной теплотрассы котельной 13 задвижки Д-50	11 518,31	7 058,10	2	шт	МП"Лот.ЖКХ"	МП"Лот.ЖКХ"			31.07.2021
тек.рем.нар.сети кот.2а короб для утепл.труб ул.Кирова, 22	13 537,54	4 290,00			МП"Лот.ЖКХ"	МП"Лот.ЖКХ"			01.08.2021
тек.рем.т/изол.нар.сети кот.2а п.Кировский от ж.д.34 до ж.д.40	117 863,75	22 740,00	290	м2	МП"Лот.ЖКХ"	МП"Лот.ЖКХ"			01.08.2021
тек.рем.нар.сети кот.3а ул.Школьная от ТК-188 до ж.д.23а	4 562,62	2 069,23	4	пм	МП"Лот.ЖКХ"	МП"Лот.ЖКХ"			01.08.2021
тек.рем.нар.сети кот.2а п.Кировский от ж.д.34 до ж.д.38	74 401,73	52 850,97	34	пм	МП"Лот.ЖКХ"	МП"Лот.ЖКХ"			01.08.2021
тек.рем.нар.сети кот.3а Лотошино, Центральная от ТК-7 до ж.д.48	34 440,60	21 071,09	22	пм	МП"Лот.ЖКХ"	МП"Лот.ЖКХ"			01.08.2021
тек.рем.нар.сети кот.7 Новолотошино от ТК-8 до ТК-9 Ду 80	35 173,29	23 518,56	24	пм	МП"Лот.ЖКХ"	МП"Лот.ЖКХ"			01.08.2021
тек.рем.кот.5 вентили 7 шт, задв.8 шт Д-50,80, освещ.	127 111,24	70 230,31			МП"Лот.ЖКХ"	МП"Лот.ЖКХ"			01.08.2021
тек.рем.изоляции теплотрассы Кульпино от ТК-4 до ТК-5	44 455,55	17 463,05			МП"Лот.ЖКХ"	МП"Лот.ЖКХ"			01.09.2021



ремонт теплоизоляции нар.сети кот 18	5 265,15	3 870,00	70	м2	МП"Лот.ЖКХ"	МП"Лот.ЖКХ"	01.09.2021
	7 070,87	3 954,14	5	пм	МП"Лот.ЖКХ"	МП"Лот.ЖКХ"	01.09.2021
Тек.рем.нар.сети кот 3а Центральная от ТК-9 до ТК-зд.МСОД МООиР	139 569,92	94 566,95	24	пм	МП"Лот.ЖКХ"	МП"Лот.ЖКХ"	01.09.2021
Тек.рем.нар.сети кот 3а Центральная от ТК-29 до ТК-30	33 479,80	15 221,16	10	пм	МП"Лот.ЖКХ"	МП"Лот.ЖКХ"	01.09.2021
Тек.рем.нар.сети кот.4 Калинина от ТК-6 до ЗАГС	3 292,79	1 584,60	2	пм	МП"Лот.ЖКХ"	МП"Лот.ЖКХ"	01.09.2021
Тек.рем.нар.сети кот 20 Почтовая ль ТК-6 до ТК-7	6 908,89	3 834,65	2	шт	МП"Лот.ЖКХ"	МП"Лот.ЖКХ"	01.09.2021
Тек.рем.нар.сети кот 1 Микрорайон ТК-4 задв Ду 80	141 080,97	43876,40	36,00	пм	МП"Лот.ЖКХ"	МП"Лот.ЖКХ"	01.10.2021
Тек.рем.теплотрассы кот.24 ул.Рогова	11 527,47	7429,11	1	шт	МП"Лот.ЖКХ"	МП"Лот.ЖКХ"	01.10.2021
Замена задвижки Ду-80 в ТК-4 кот 1	1 965,10	824,80	1	шт	МП"Лот.ЖКХ"	МП"Лот.ЖКХ"	01.10.2021
Тек.рем.теплотрассы кот.7 ТК-1 (отвод)	14 852,91	7114,87	11	пм	МП"Лот.ЖКХ"	МП"Лот.ЖКХ"	01.10.2021
Тек.рем.теплотрассы кот.1 от ТК-9 до адм.здания ЖКХ	2 086,72	809,02	1	шт	МП"Лот.ЖКХ"	МП"Лот.ЖКХ"	01.10.2021
Установка счетчика горячей воды в ТК-1 кот 24	9 502,01	1300,00	70	м2	МП"Лот.ЖКХ"	МП"Лот.ЖКХ"	01.11.2021
Тек.рем.гидроизоляции теплотрассы кот.15 д.Кульпино	5 618,90	4568,98	1	шт	МП"Лот.ЖКХ"	МП"Лот.ЖКХ"	01.11.2021
Аварийный ремонт системы гвс Ушаково, шк.трасса (отвод)	7 276,83	3 237,80	5	пм	МП"Лот.ЖКХ"	МП"Лот.ЖКХ"	01.11.2021
Тек.ремонт нар.сети кот 20 ТК-4 - ул.Центральная ж.д.12 (здание)	33 333,99	17 478,42	20	пм	МП"Лот.ЖКХ"	МП"Лот.ЖКХ"	01.11.2021
Тек.ремонт нар.сети кот 3а ТК-24 - ТК-25	37 243,38	20 505,27	20	пм	МП"Лот.ЖКХ"	МП"Лот.ЖКХ"	01.11.2021
Тек.ремонт нар.сети кот 3а ТК-23 - ж.д.48, ТК-8 д.сад Мечта	18 269,48	14 046,17	2	пм	МП"Лот.ЖКХ"	МП"Лот.ЖКХ"	01.11.2021
Тек.ремонт нар.сети кот 7 Новолотошино ТК-8 ж.д.5, ТК-5; ТК-6 - ТК-7	215 643,60	132 132,12	42	пм	МП"Лот.ЖКХ"	МП"Лот.ЖКХ"	01.12.2021
Тек.рем.нар.сети кот 3а ТК-10-ТК-11; Т9- ТК-30	13 258,89	9 758,54			МП"Лот.ЖКХ"	МП"Лот.ЖКХ"	01.12.2021
Тек.рем.нар.сети кот 2а ТК-9 - ж.д.38 (отводы 2 шт)							
		1 358 108,16	815	пм			

## 2 Ремонт зданий и оборудования теплосети за 2022 год

Ремонт объектов теплосети 2022 г.									
Ремонт зданий и оборудования теплосети									
Гек.ремонт котельной 2 светильник, краны, манометр	7 282,02	4 207,30	3,00	шт	МП"Лот.ЖКХ"	МП"Лот.ЖКХ"	31.01.2022		
Гек.ремонт котельной 3 освещение	1 042,97	456,08			МП"Лот.ЖКХ"	МП"Лот.ЖКХ"	31.01.2022		
Гек.ремонт котельной 4,24, освещение	12 189,35	4 575,71			МП"Лот.ЖКХ"	МП"Лот.ЖКХ"	31.01.2022		
Гек.ремонт котельной 1 светильник, клапан управляющий	28 092,84	23 123,69			МП"Лот.ЖКХ"	МП"Лот.ЖКХ"	31.01.2022		
Гек.рем.кот 2 светильник, автоматика, манометры	7 972,09	6 110,90	6	шт	МП"Лот.ЖКХ"	МП"Лот.ЖКХ"	31.01.2022		
Гек.ремонт оборудования котельной 14 д.Михалево	18 040,31	6 817,40			МП"Лот.ЖКХ"	МП"Лот.ЖКХ"	31.01.2022		
Гек.ремонт оборудования котельной 11 д.Кульпино	11 559,24	2 247,28			МП"Лот.ЖКХ"	МП"Лот.ЖКХ"	31.01.2022		
Замена ламп в котельной Ушаково	914,12	392,70			МП"Лот.ЖКХ"	МП"Лот.ЖКХ"	28.02.2022		
Гек.рем.кот.4 сгоны освещение	3 449,24	1 275,54			МП"Лот.ЖКХ"	МП"Лот.ЖКХ"	28.02.2022		
Гек.рем.кот.1 промывка	24 068,65	22 020,77			МП"Лот.ЖКХ"	МП"Лот.ЖКХ"	28.02.2022		
Гек.рем.кот 3а, 20 реагент, гиб.подводка	16 658,87	8 822,34			МП"Лот.ЖКХ"	МП"Лот.ЖКХ"	28.02.2022		
Гек.рем.кот.2а, 7 промывка	2 030,59	858,34			МП"Лот.ЖКХ"	МП"Лот.ЖКХ"	28.02.2022		
Гек.рем.кот 16 Микулино	4 511,83	2 007,59			МП"Лот.ЖКХ"	МП"Лот.ЖКХ"	31.03.2022		
Гек.рем. кот.1,9	17 140,15	11 453,01			МП"Лот.ЖКХ"	МП"Лот.ЖКХ"	31.03.2022		
Гек.рем. кот.3а,20	27 575,16	20 371,79			МП"Лот.ЖКХ"	МП"Лот.ЖКХ"	31.03.2022		
Гек.рем.кот 5 Микулино краны, прокладки, болты	11 895,58	4 836,31	2	шт	МП"Лот.ЖКХ"	МП"Лот.ЖКХ"	31.03.2022		
Гек.рем.кот 12 Савостино автоматика, промывка, труба, освещ.	146 708,81	93 688,66			МП"Лот.ЖКХ"	МП"Лот.ЖКХ"	31.03.2022		
Гек.рем.кот 17 Введенское манометр 1 шт, автоматика	16 301,58	9 971,85			МП"Лот.ЖКХ"	МП"Лот.ЖКХ"	31.03.2022		
Гек.рем.кот 4,6,24 освещение, запорная арм.	13 643,15	3 475,33	5	шт	МП"Лот.ЖКХ"	МП"Лот.ЖКХ"	31.03.2022		
Гек.рем.кот 7,13,18 смотровое окно, освещение	16 144,98	3 231,33			МП"Лот.ЖКХ"	МП"Лот.ЖКХ"	31.03.2022		
Ремонт насоса в кот 14 подшипники	9 310,20	2 300,00			МП"Лот.ЖКХ"	МП"Лот.ЖКХ"	30.04.2022		
Ремонт насоса в кот 11 торцевое уплотнение	12 869,65	11 341,00			МП"Лот.ЖКХ"	МП"Лот.ЖКХ"	30.04.2022		
Гек.рем.кот 5, 16 с.Микулино	11 936,13	6 277,49			МП"Лот.ЖКХ"	МП"Лот.ЖКХ"	30.04.2022		
Гек.рем.кот 4,6,13,18 кран, вентиль - 2 шт	31 493,82	6 497,03			МП"Лот.ЖКХ"	МП"Лот.ЖКХ"	30.04.2022		
Гек.рем.кот 20,3а	5 975,47	3 220,26			МП"Лот.ЖКХ"	МП"Лот.ЖКХ"	30.04.2022		
Гек.рем.кот 8,1,7,9,2	83 969,10	62 122,98			МП"Лот.ЖКХ"	МП"Лот.ЖКХ"	30.04.2022		
Гек.рем.кот 12,17 кран шар 2 шт	42 142,37	15 391,24			МП"Лот.ЖКХ"	МП"Лот.ЖКХ"	31.05.2022		
Гек.рем.кот.1 манометры	5 174,93	3 882,90	5	шт	МП"Лот.ЖКХ"	МП"Лот.ЖКХ"	31.05.2022		
Гек.рем.кот 5 сальн.набивка	4 226,71	1 106,86			МП"Лот.ЖКХ"	МП"Лот.ЖКХ"	31.05.2022		
Гек.рем.кот 2,8 освещение, манометры 2 шт, вентили 2 шт	6 719,02	2 292,86			МП"Лот.ЖКХ"	МП"Лот.ЖКХ"	31.05.2022		
Гек.рем.кот 3а электропроводка	5 093,64	2 503,64			МП"Лот.ЖКХ"	МП"Лот.ЖКХ"	31.05.2022		
Гек.рем.кот 4 освещение, манометры	3 714,55	2 218,32	5	шт	МП"Лот.ЖКХ"	МП"Лот.ЖКХ"	31.05.2022		
Гек.рем.кот 10,13,18	9 196,81	1 996,10			МП"Лот.ЖКХ"	МП"Лот.ЖКХ"	30.06.2022		
Гек.рем.кот.9 окраска, освещение	68 723,64	5 675,18			МП"Лот.ЖКХ"	МП"Лот.ЖКХ"	30.06.2022		
Гек.рем.кот 4, 6 задвижки 2 шт, водомер	56 954,45	45 095,45			МП"Лот.ЖКХ"	МП"Лот.ЖКХ"	30.06.2022		
Гек.рем.кот 8 окраска	27 445,10	1 251,38			МП"Лот.ЖКХ"	МП"Лот.ЖКХ"	30.06.2022		
Гек.рем.кот.7 краны 5, манометры 4	111 983,20	62 146,99			МП"Лот.ЖКХ"	МП"Лот.ЖКХ"	30.06.2022		
Гек.рем.кот 15 ремонт бойлера, покраска труб	111 722,31	26 931,91			МП"Лот.ЖКХ"	МП"Лот.ЖКХ"	30.06.2022		
Гек.рем.кот 16 ремонт клапанов под манометром	28 446,95	12 201,90			МП"Лот.ЖКХ"	МП"Лот.ЖКХ"	30.06.2022		
Гек.рем.кот 4 освещение, манометр	24 088,95	14 622,54			МП"Лот.ЖКХ"	МП"Лот.ЖКХ"	30.06.2022		
Гек.рем.кот 5 фильеры 2 шт	3 597,26	1 928,94			МП"Лот.ЖКХ"	МП"Лот.ЖКХ"	30.06.2022		


Ремонт теплотрасс									
Гек.рем.нар.сети кот 7 Н-Лотошино кот-ТК1,ТК8- ж.д.7,ТК5-ТК6	14 053,72	6 006,31	6	пм	МП"Лот.ЖКХ"	МП"Лот.ЖКХ"	31.01.2022	МП"Лот.ЖКХ"	хоз.сн.
Гек.рем.нар.сети кот 1 ЛотошиноТК5-ж.д.63	18 817,99	7 911,65	4	пм	МП"Лот.ЖКХ"	МП"Лот.ЖКХ"	31.01.2022	МП"Лот.ЖКХ"	хоз.сн.
Гек.рем.сети кот 18 Дорои ТК-3 - ТК-4	44 451,83	19 754,42	24	пм	МП"Лот.ЖКХ"	МП"Лот.ЖКХ"	30.04.2022	МП"Лот.ЖКХ"	хоз.сн.
Гек.рем.нар.сети кот 2а п.Кировский ТК-9 - ж.д.39, ТК-9 - ДК	140 228,34	94 598,12	78	пм	МП"Лот.ЖКХ"	МП"Лот.ЖКХ"	31.05.2022	МП"Лот.ЖКХ"	хоз.сн.
Гек.рем.нар.сети кот.3а Лотошино ТК-3 -ТК-4, ТК-7 -ТК-23, ТК-32	36 311,11	25 447,24	7,5	пм	МП"Лот.ЖКХ"	МП"Лот.ЖКХ"	31.05.2022	МП"Лот.ЖКХ"	хоз.сн.
Гек.рем.нар.сети кот.3а Лотошино ТК-33 -ТК-34	142 523,17	75 804,16	39,5	пм	МП"Лот.ЖКХ"	МП"Лот.ЖКХ"	31.05.2022	МП"Лот.ЖКХ"	хоз.сн.
Гек.рем.нар.сети кот.3а Лотошино ТК-33 -ж.д.1 Калинина	175 443,13	95 772,65	96	пм	МП"Лот.ЖКХ"	МП"Лот.ЖКХ"	31.05.2022	МП"Лот.ЖКХ"	хоз.сн.
Гек.рем.кот 3а ТК4 - школа 1	572 070,55	379 160,85	150	пм	МП"Лот.ЖКХ"	МП"Лот.ЖКХ"	31.07.2022	МП"Лот.ЖКХ"	хоз.сн.
Гек.рем.нар.сети кот 4 ТК6 краны 2 шт	10 543,29	6 663,03			МП"Лот.ЖКХ"	МП"Лот.ЖКХ"	31.07.2022	МП"Лот.ЖКХ"	хоз.сн.
Гек.рем.нар.сети кот 2а п.Кировский ж.д.8-ж.д.9	118 315,10	117 823,40	105	пм	МП"Лот.ЖКХ"	МП"Лот.ЖКХ"	31.08.2022	МП"Лот.ЖКХ"	хоз.сн.
Гек.рем.нар.сети кот 3а Калинина 1 - ад.полиции	142 375,46	106 572,15	40	пм	МП"Лот.ЖКХ"	МП"Лот.ЖКХ"	31.08.2022	МП"Лот.ЖКХ"	хоз.сн.
Гек.рем.нар.сети кот 3а ТК-33-ТК-34	31 185,24	11 113,00	24	пм	МП"Лот.ЖКХ"	МП"Лот.ЖКХ"	31.08.2022	МП"Лот.ЖКХ"	хоз.сн.
Гек.рем.нар.сети кот 3а ТК-37 - школа искусств	169 863,72	88 033,26	100	пм	МП"Лот.ЖКХ"	МП"Лот.ЖКХ"	30.09.2022	МП"Лот.ЖКХ"	хоз.сн.
Гек.рем.нар.сети кот 24 ТК-1 - ТК-2 п.Кировский	54 473,37	33 082,86	18	пм	МП"Лот.ЖКХ"	МП"Лот.ЖКХ"	30.09.2022	МП"Лот.ЖКХ"	хоз.сн.
Гек.рем.нар.сети кот 7 кот- ТК-1, ТК-14	205 923,74	168 887,95	37	пм	МП"Лот.ЖКХ"	МП"Лот.ЖКХ"	30.09.2022	МП"Лот.ЖКХ"	хоз.сн.
Замена задвижки в ТК на теплотрассе д.Михалево	27 548,25	16 419,94			МП"Лот.ЖКХ"	МП"Лот.ЖКХ"	30.09.2022	МП"Лот.ЖКХ"	хоз.сн.
Гек.рем.нар.сети кот 20 ТБ7-ТК4	19 005,57	12 347,39	10	пм	МП"Лот.ЖКХ"	МП"Лот.ЖКХ"	31.10.2022	МП"Лот.ЖКХ"	хоз.сн.
Гек.рем.нар.сети кот 2а ТК9-жд 37	282 229,93	211 311,37	60	пм	МП"Лот.ЖКХ"	МП"Лот.ЖКХ"	31.10.2022	МП"Лот.ЖКХ"	хоз.сн.
Гек.рем.нар.сети кот1 ТК9-ТК1, ТК5-ТК5а	49 459,66	37 813,86	35	пм	МП"Лот.ЖКХ"	МП"Лот.ЖКХ"	31.10.2022	МП"Лот.ЖКХ"	хоз.сн.
Гек.рем.изоляция нар.сети кот 7 ТК16-МП Благоустройство	67 802,72	43 936,19			МП"Лот.ЖКХ"	МП"Лот.ЖКХ"	31.10.2022	МП"Лот.ЖКХ"	хоз.сн.
Гек.рем.нар.сети кот 1 ТК5 - ИП Киселева	9 877,30	3 164,99	4	пм	МП"Лот.ЖКХ"	МП"Лот.ЖКХ"	30.11.2022	МП"Лот.ЖКХ"	хоз.сн.
Гек.рем.на сети кот 3а ТК17 - ж.д.25	135 572,73	56 825,52	40,5	пм	МП"Лот.ЖКХ"	МП"Лот.ЖКХ"	31.12.2022	МП"Лот.ЖКХ"	хоз.сн.
Гек.рем.на сети кот 3а ТК9 - ж.д.38	45 531,73	23 305,63	24	пм	МП"Лот.ЖКХ"	МП"Лот.ЖКХ"	31.12.2022	МП"Лот.ЖКХ"	хоз.сн.



ИТОГО		1 446 354,92	пм			
Ремонт теплотрасс						
Тек.рем.нар.сети кот 7 Н-лотошино кот-ТК1,ТК6- ж.д.7,ТК5-ТК6	14 053,72	6 006,31	6	пм	МП"Лот.ЖКХ"	МП"Лот.ЖКХ" 31.01.2022
Тек.рем.нар.сети кот 1 ЛотошиноТК5-ж.д.63	18 817,99	7 911,65	4	пм	МП"Лот.ЖКХ"	МП"Лот.ЖКХ" 31.01.2022
Тек.рем.сети кот 18 Доры ТК-3 - ТК-4	44 451,83	19 754,42	24	пм	МП"Лот.ЖКХ"	МП"Лот.ЖКХ" 30.04.2022
Тек.рем.нар.сети кот 2а п.Кировский ТК-9 - ж.д.39, ТК-9 - ДК	140 228,34	94 598,12	78	пм	МП"Лот.ЖКХ"	МП"Лот.ЖКХ" 31.05.2022
Тек.рем.нар.сети кот.3а Лотошино ТК-3 -ТК-4, ТК-7 -ТК-23, ТК-32	36 311,11	25 447,24	7,5	пм	МП"Лот.ЖКХ"	МП"Лот.ЖКХ" 31.05.2022
Тек.рем.нар.сети кот.3а Лотошино ТК-33 -ТК-34	142 523,17	75 804,16	39,5	пм	МП"Лот.ЖКХ"	МП"Лот.ЖКХ" 31.05.2022
Тек.рем.нар.сети кот.3а Лотошино ТК-33 -ж.д.1 Калинина	175 443,13	95 772,65	96	пм	МП"Лот.ЖКХ"	МП"Лот.ЖКХ" 31.05.2022
Тек.рем.кот 3а ТК4 - школа 1	572 070,55	379 160,85	150	пм	МП"Лот.ЖКХ"	МП"Лот.ЖКХ" 31.07.2022
Тек.рем.нар.сети кот 4 ТК6 краны 2 шт	10 543,29	6 663,03			МП"Лот.ЖКХ"	МП"Лот.ЖКХ" 31.07.2022
Тек.рем.нар.сети кот 2а п.Кировский ж.д.8-ж.д.9	118 315,10	117 823,40	105	пм	МП"Лот.ЖКХ"	МП"Лот.ЖКХ" 31.08.2022
Тек.рем.нар.сети кот 3а Калинина 1 - эд.полиции	142 375,46	106 572,15	40	пм	МП"Лот.ЖКХ"	МП"Лот.ЖКХ" 31.08.2022
Тек.рем.нар.сети кот 3а ТК-33-ТК-34	31 185,24	11 113,00	24	пм	МП"Лот.ЖКХ"	МП"Лот.ЖКХ" 31.08.2022
Тек.рем.нар.сети кот 3а ТК-37 - школа искусств	169 863,72	88 033,26	100	пм	МП"Лот.ЖКХ"	МП"Лот.ЖКХ" 30.09.2022
Тек.рем.нар.сети кот 24 ТК-1 - ТК-2 п.Кировский	54 473,37	33 082,86	18	пм	МП"Лот.ЖКХ"	МП"Лот.ЖКХ" 30.09.2022
Тек.рем.нар.сети кот 7 кот- ТК-1, ТК-14	205 923,74	168 887,95	37	пм	МП"Лот.ЖКХ"	МП"Лот.ЖКХ" 30.09.2022
Замена задвижки в ТК на теплосети д.Михалево	27 548,25	16 419,94			МП"Лот.ЖКХ"	МП"Лот.ЖКХ" 31.10.2022
Тек.рем.нар.сети кот 20 ТВ7-ТК4	19 005,57	12 347,39	10	пм	МП"Лот.ЖКХ"	МП"Лот.ЖКХ" 31.10.2022
Тек.рем.нар.сети кот 2а ТК9-ж.д.37	282 229,93	211 311,37	60	пм	МП"Лот.ЖКХ"	МП"Лот.ЖКХ" 31.10.2022
Тек.рем.нар.сети кот1 ТК9-ТК1, ТК5-ТК5а	49 459,66	37 813,86	35	пм	МП"Лот.ЖКХ"	МП"Лот.ЖКХ" 31.10.2022
Тек.рем.изоляции нар.сети кот 7 ТК16-МП Благоустройство	67 802,72	43 936,19			МП"Лот.ЖКХ"	МП"Лот.ЖКХ" 30.11.2022
Тек.рем.нар.сети кот 1 ТК5 - ИП Киселева	9 877,30	3 164,99	4	пм	МП"Лот.ЖКХ"	МП"Лот.ЖКХ" 31.12.2022
Тек.рем.на сети кот 3а ТК17 - ж.д.25	135 572,73	56 825,52	40,5	пм	МП"Лот.ЖКХ"	МП"Лот.ЖКХ" 31.12.2022
Тек.рем.на сети кот 3а ТК9 - ж.д.38	45 531,73	23 305,63	24	пм	МП"Лот.ЖКХ"	МП"Лот.ЖКХ" 31.12.2022
ИТОГО		1 641 755,94	902,5	пм		


### **3 Исполнительные схемы реконструкции тепловых сетей за 2023 год**

Информация о  
защита трубо-ва кот №8  
кот - ЖК отопления

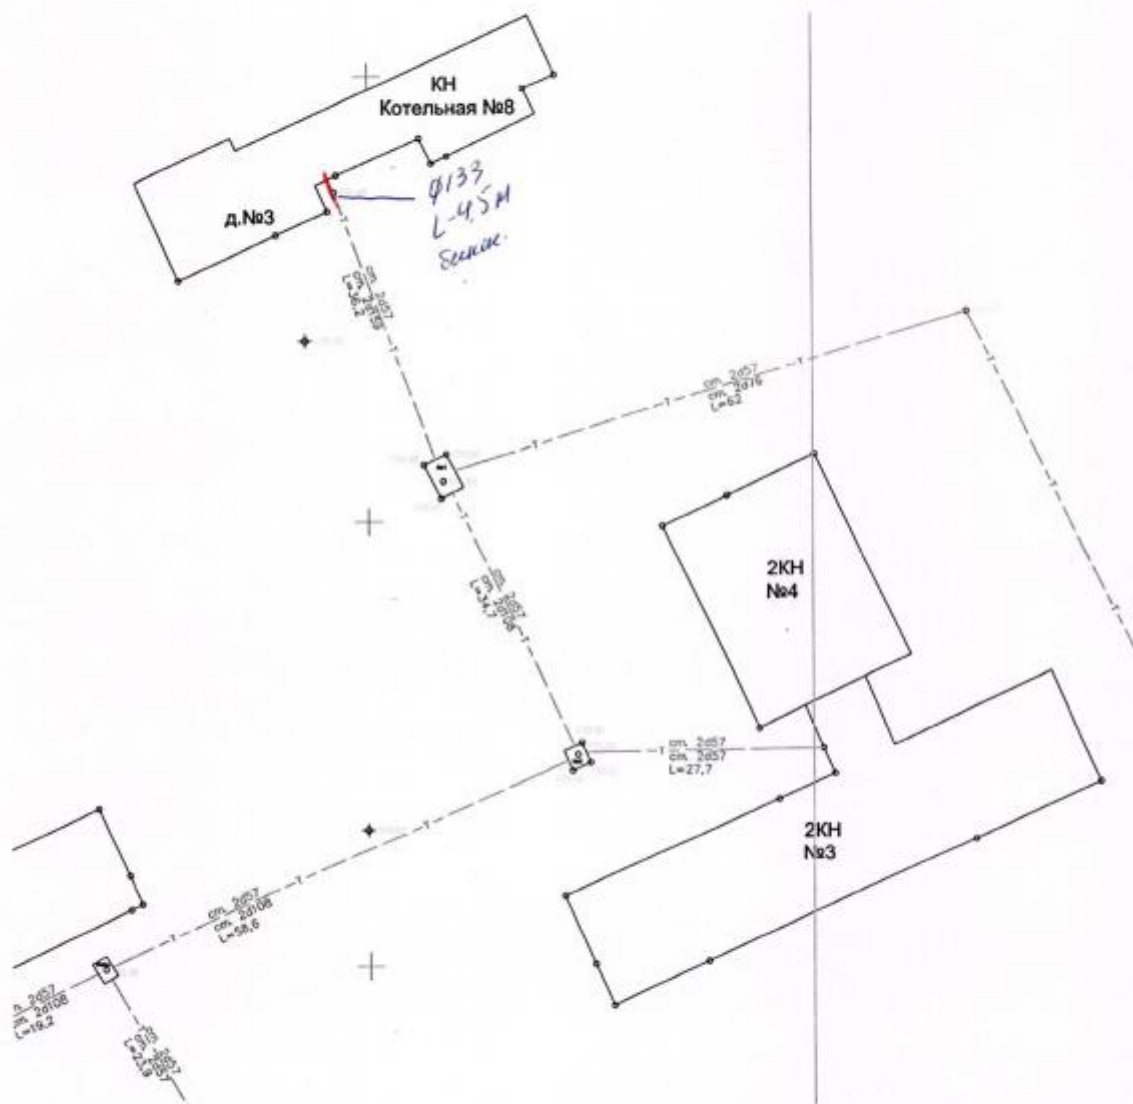

18 января 2023. *Р.Р. - Рязанов С.Е.*



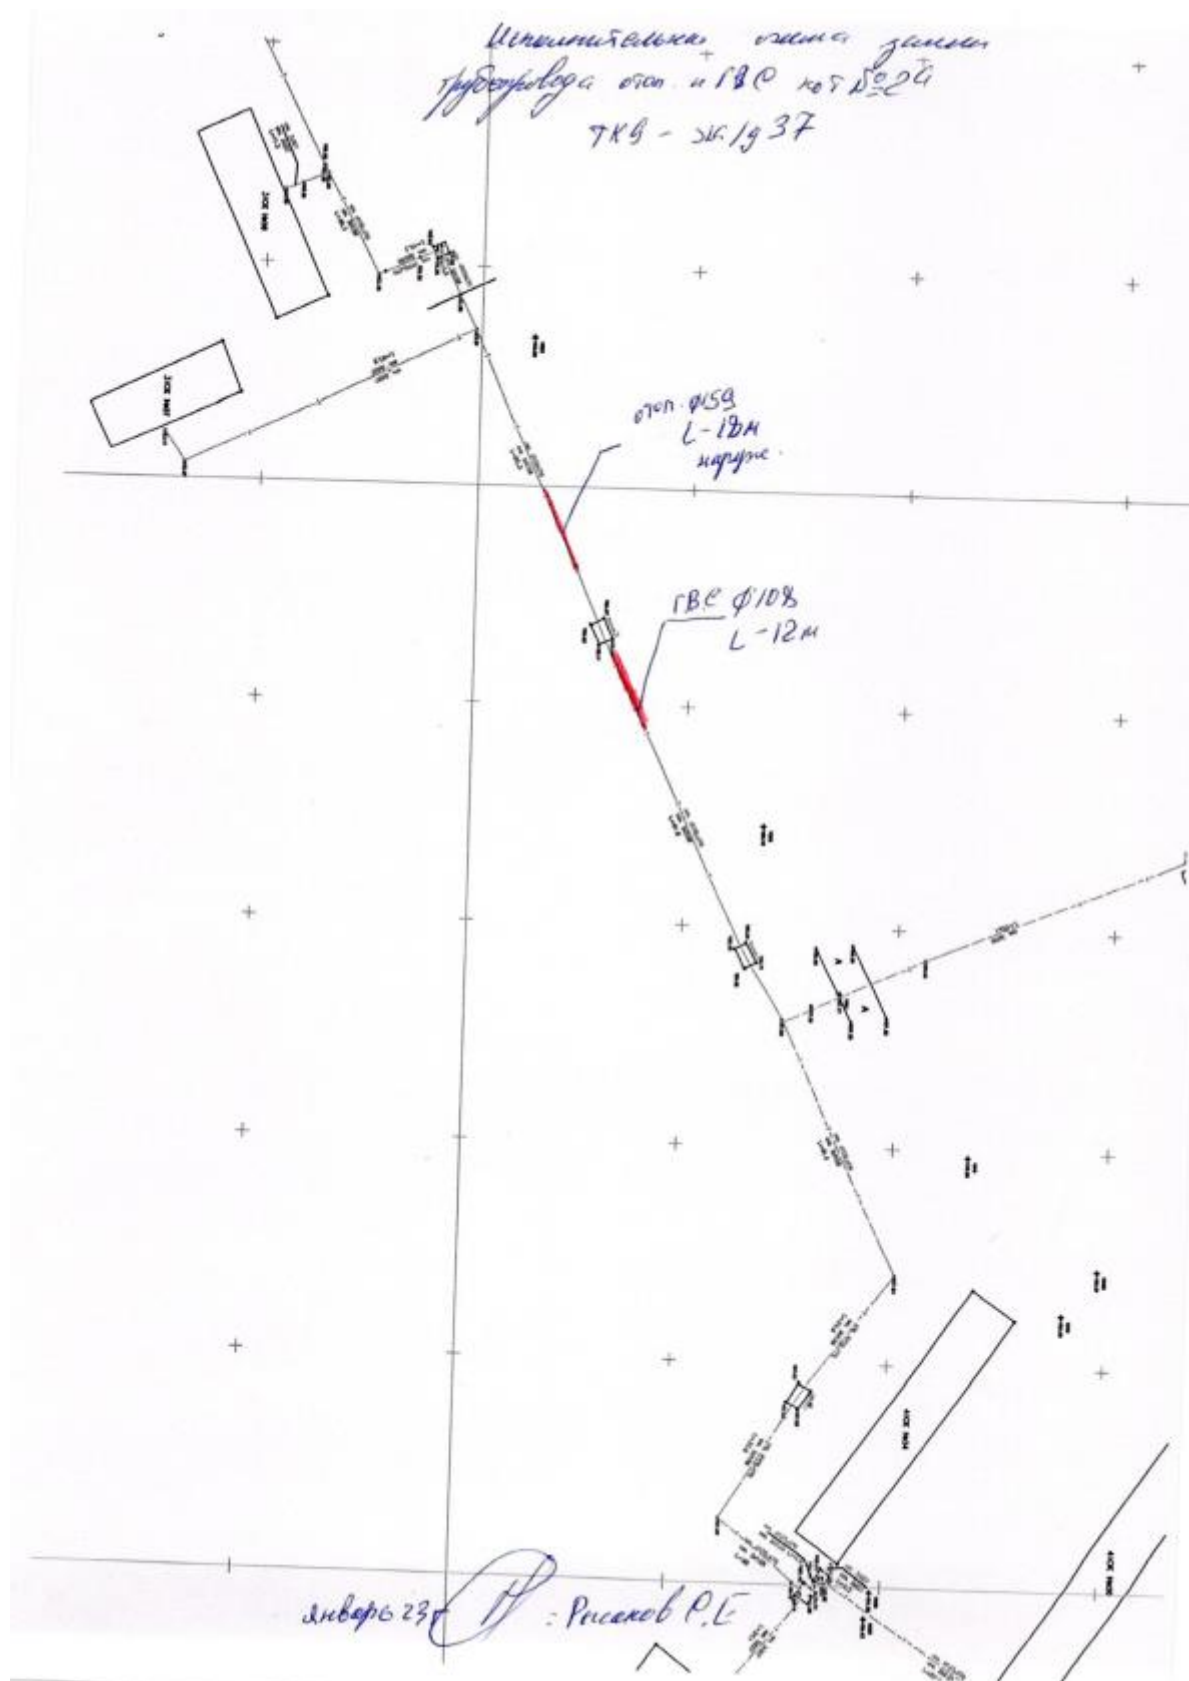




Рогов С.С.




Инициативная группа записки  
орудована под № 2 а 79 - бригады Д.К.

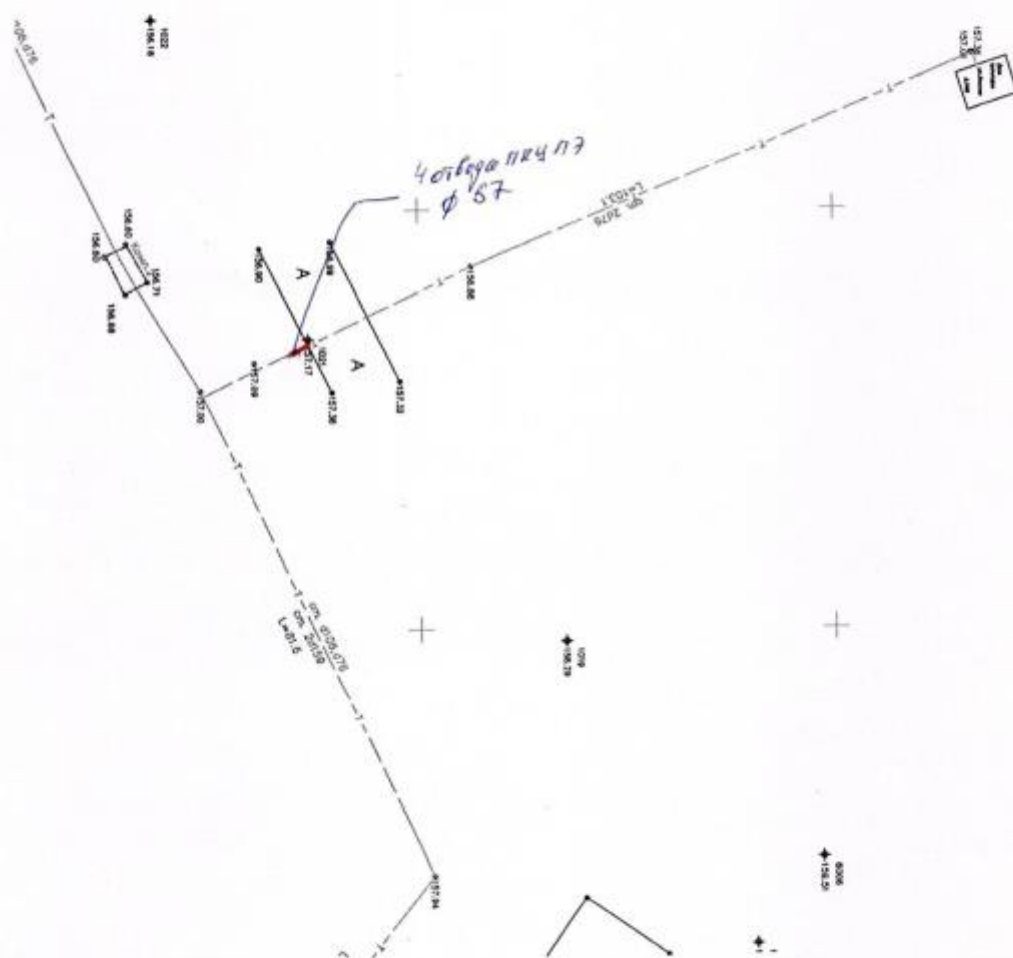


24.02 23

= Pacione C.T.

Исполнительский проект  
Трубопровод ТНЧ-м.н.Кнопка.

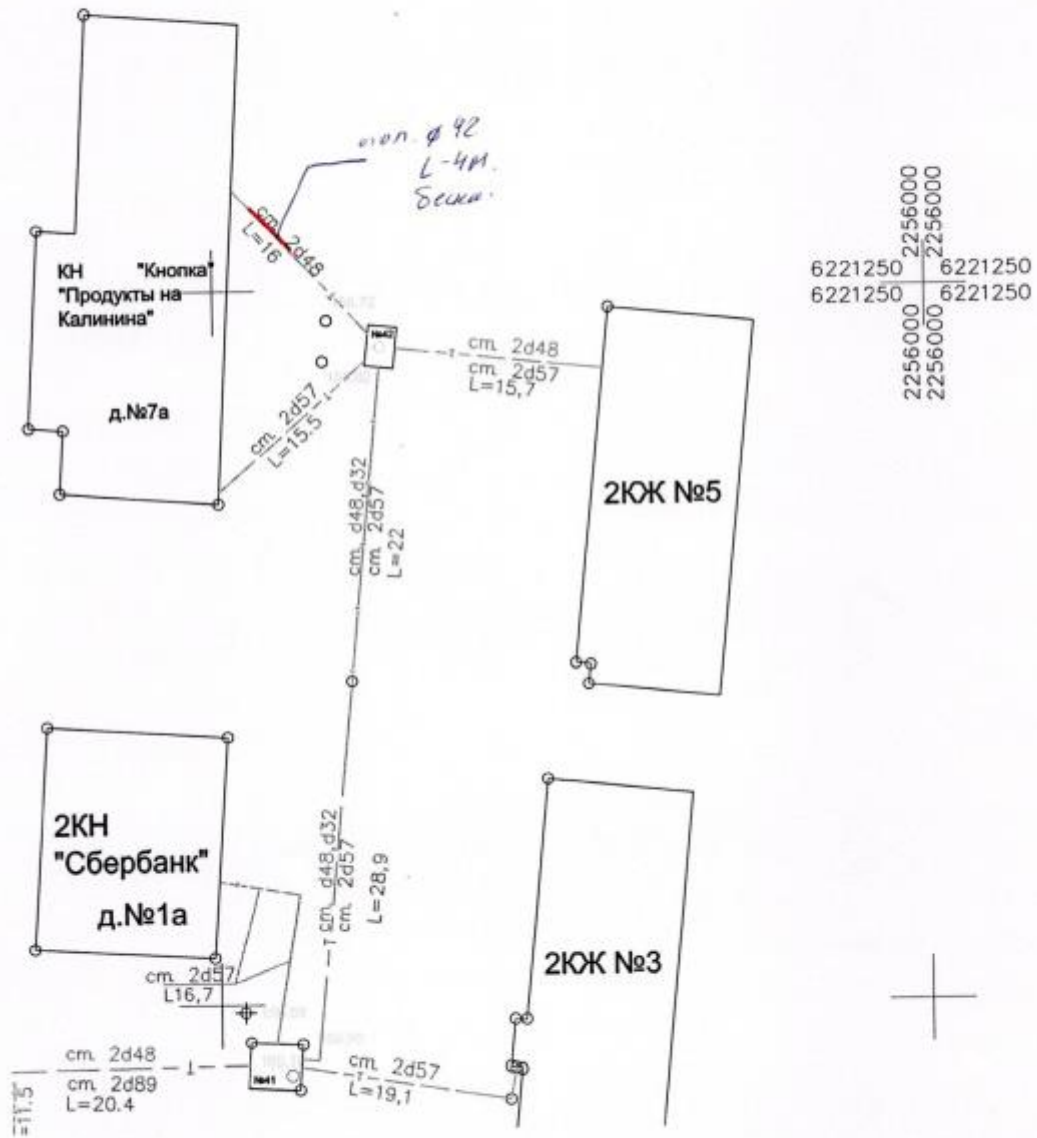


м.р.г. *Р.Е. Рогов*

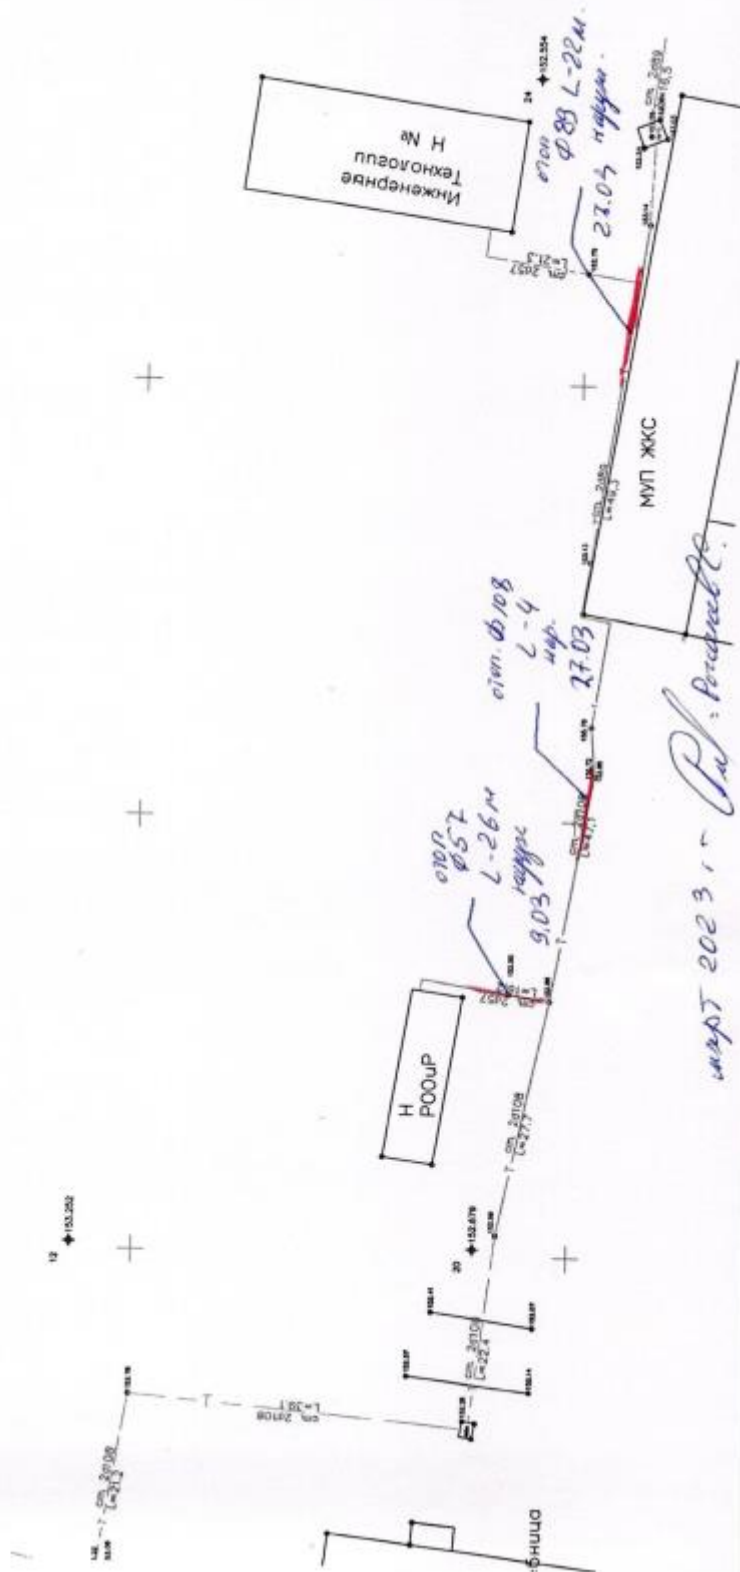





#### 4 Исполнительные схемы реконструкции тепловых сетей за 2022 год

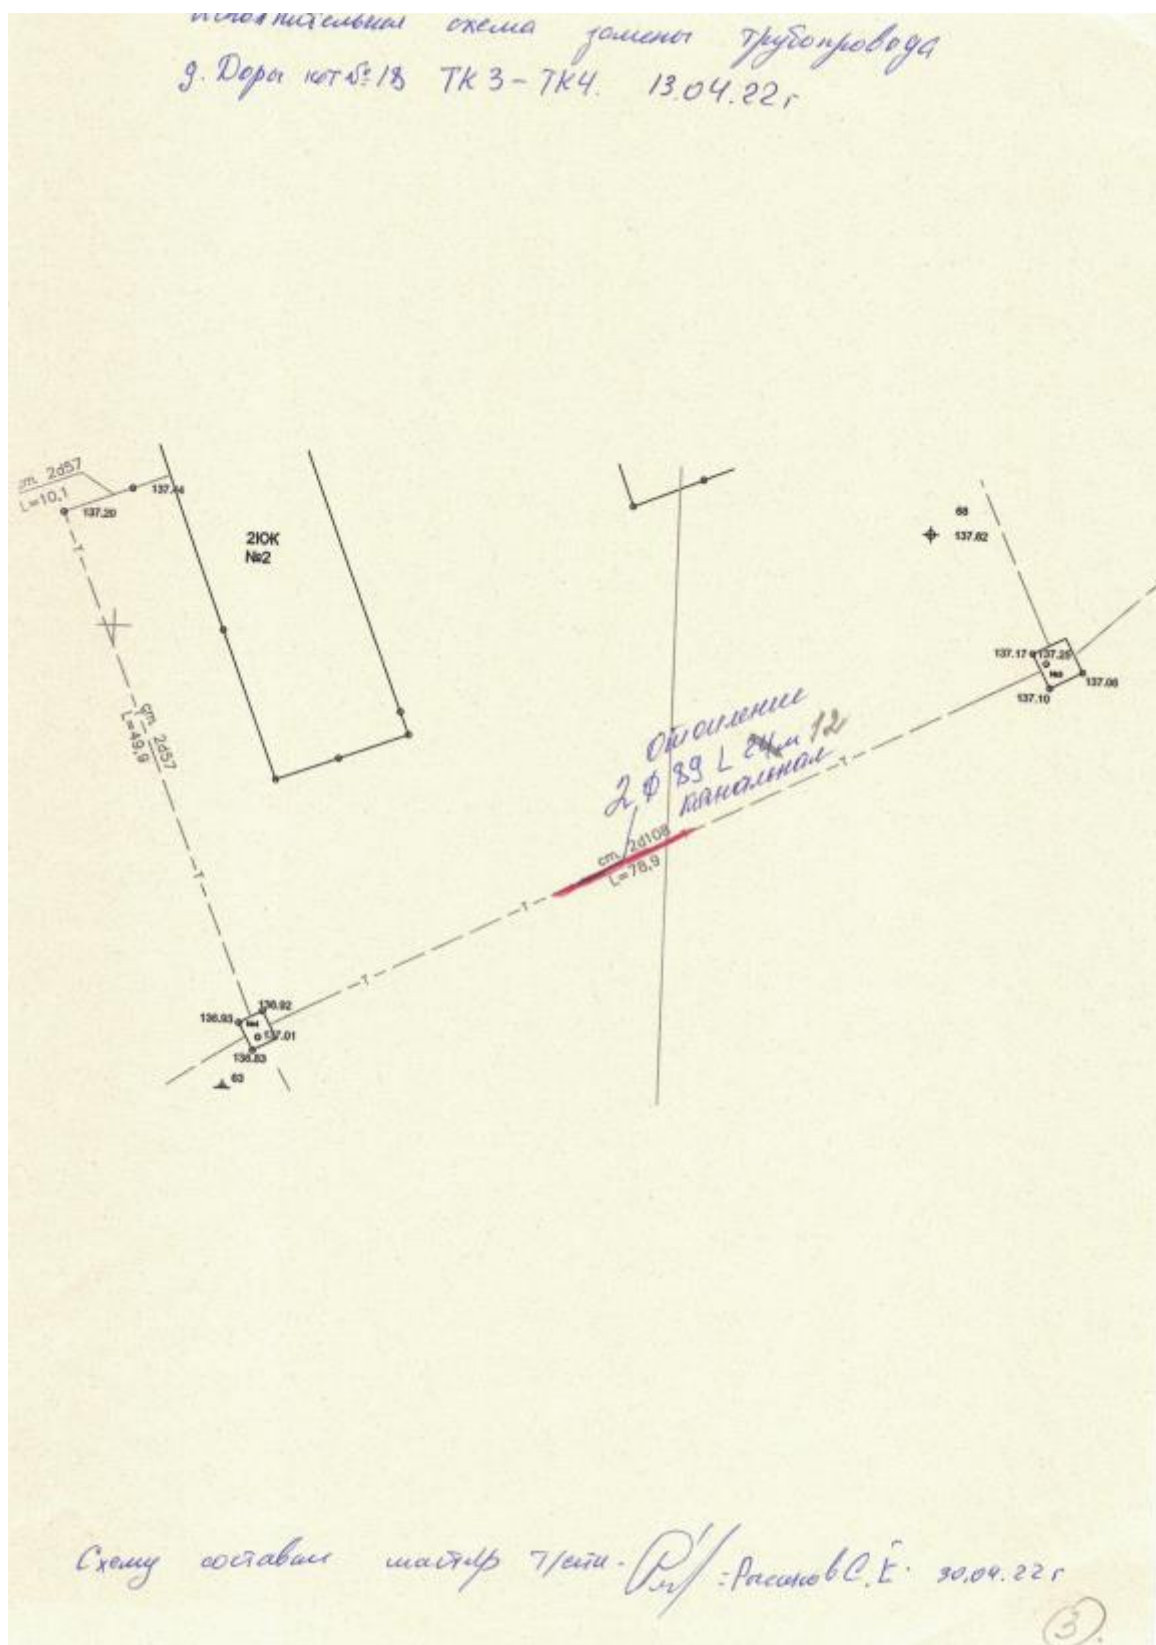


исполнительная схема дамбы трубопровода  
 ФТБ в. Кировский кот. № 2<sup>а</sup> ТКЗ-Ж/9 39  
 19.05.82г

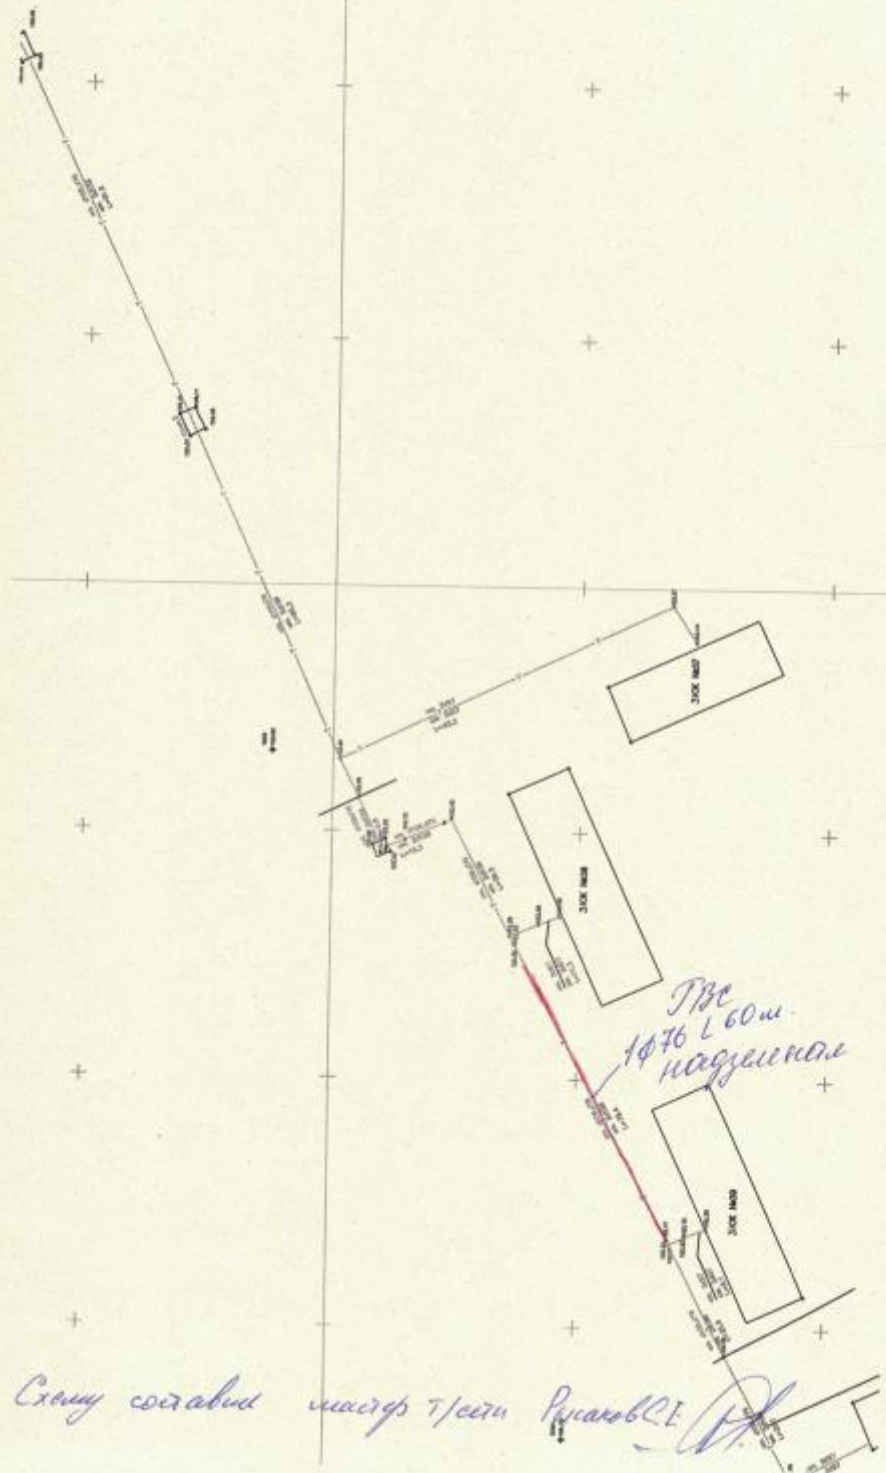


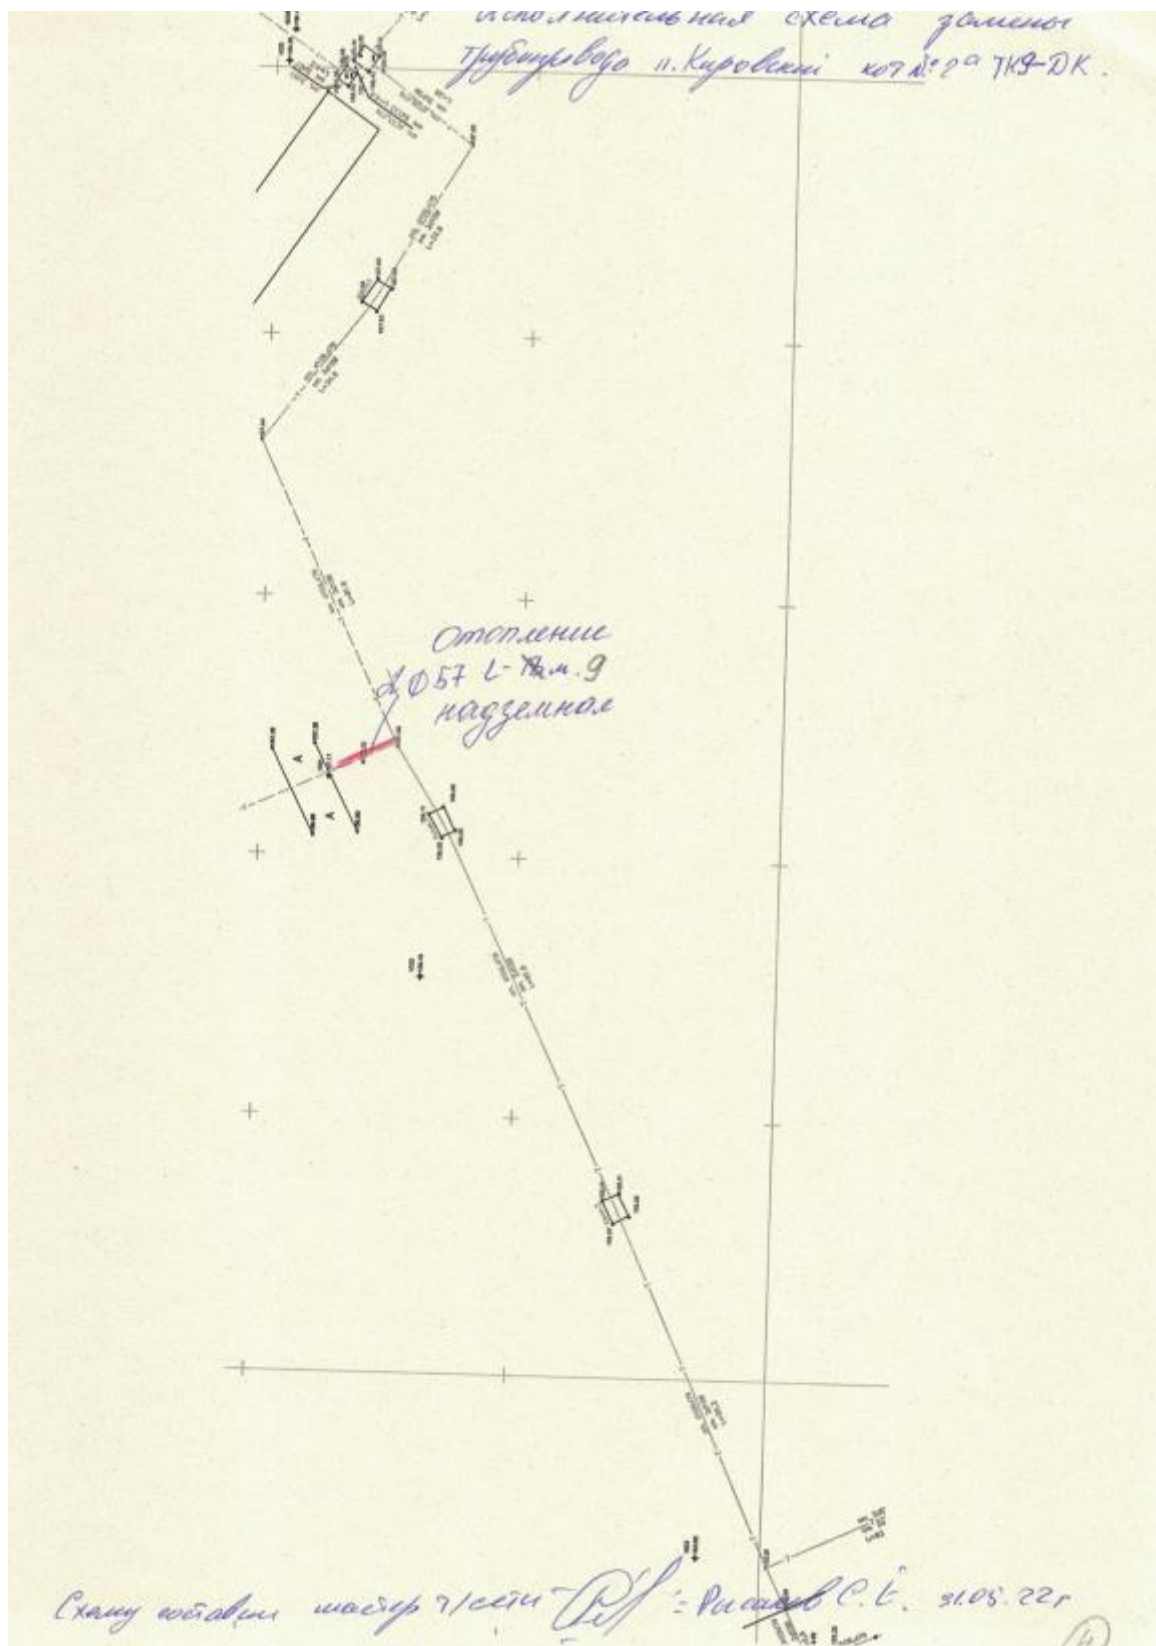


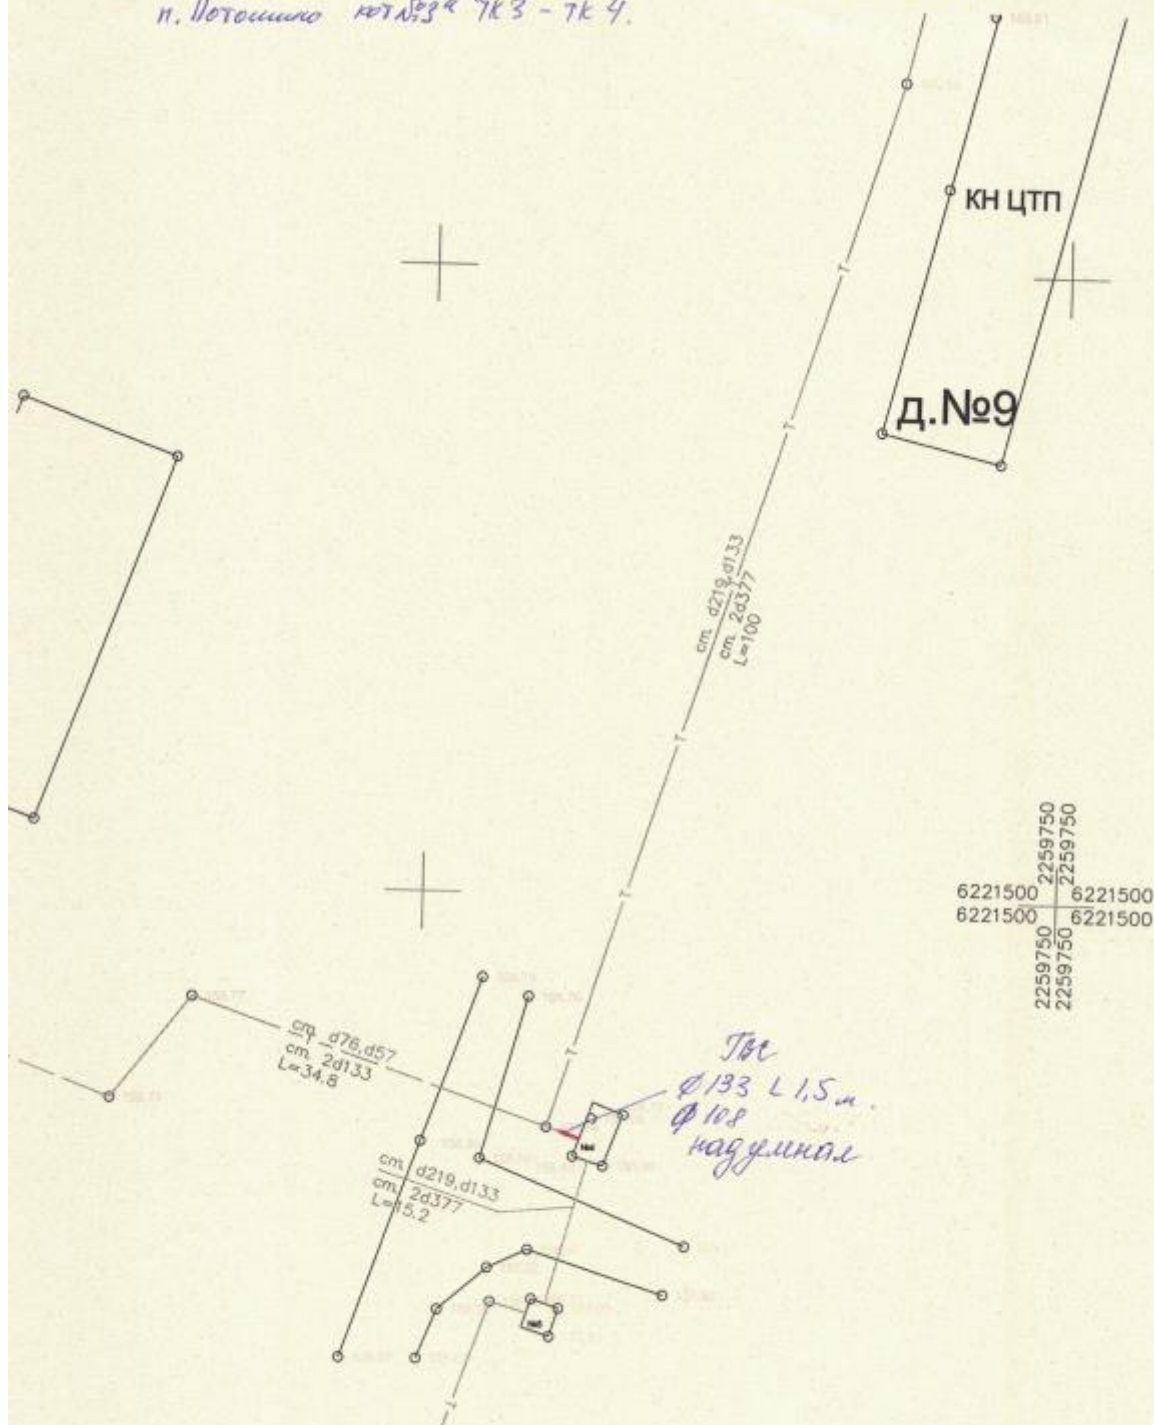


Схему составил мастер участка - Руд. Рогов С.Е. 31.05.22г.

(5)



исполнительная схема записки трубопровода  
п. Лотошино кот. №3а ТКЗ - ТК23

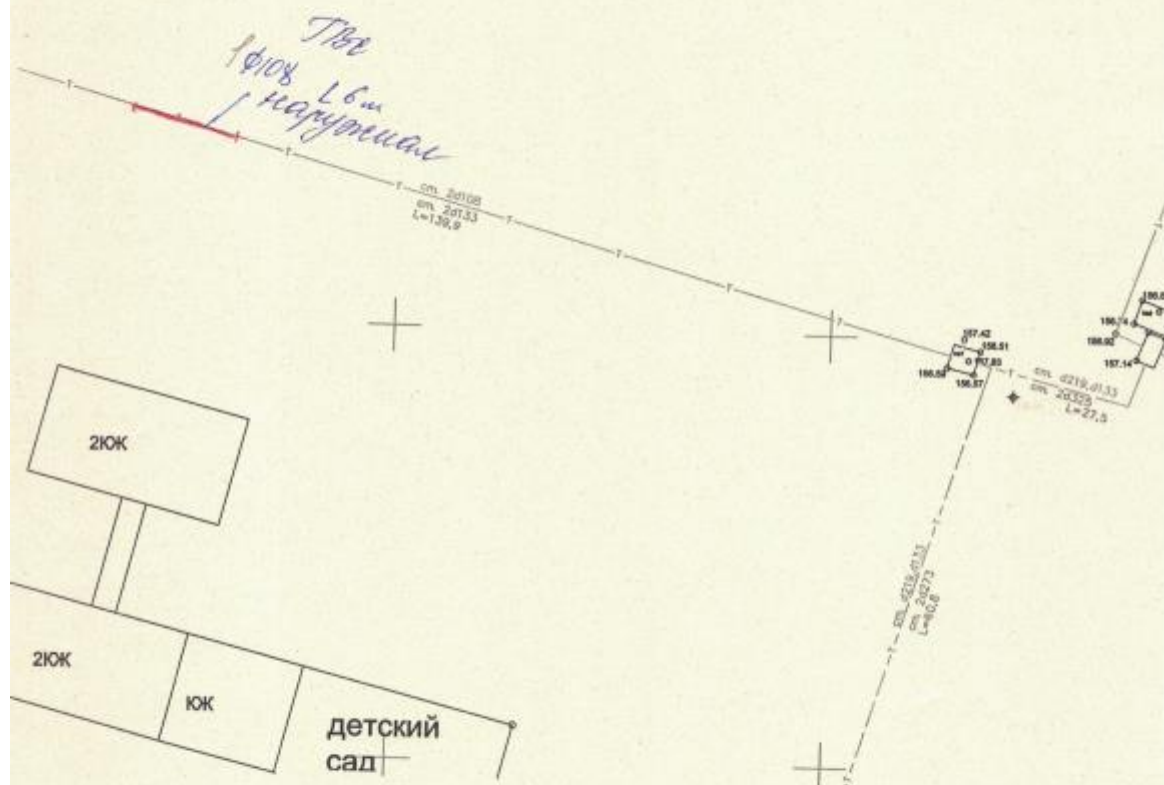


Схему составил мастер Т/с/и - *Р* - Рязанов С.Е. 31.05.22г

080




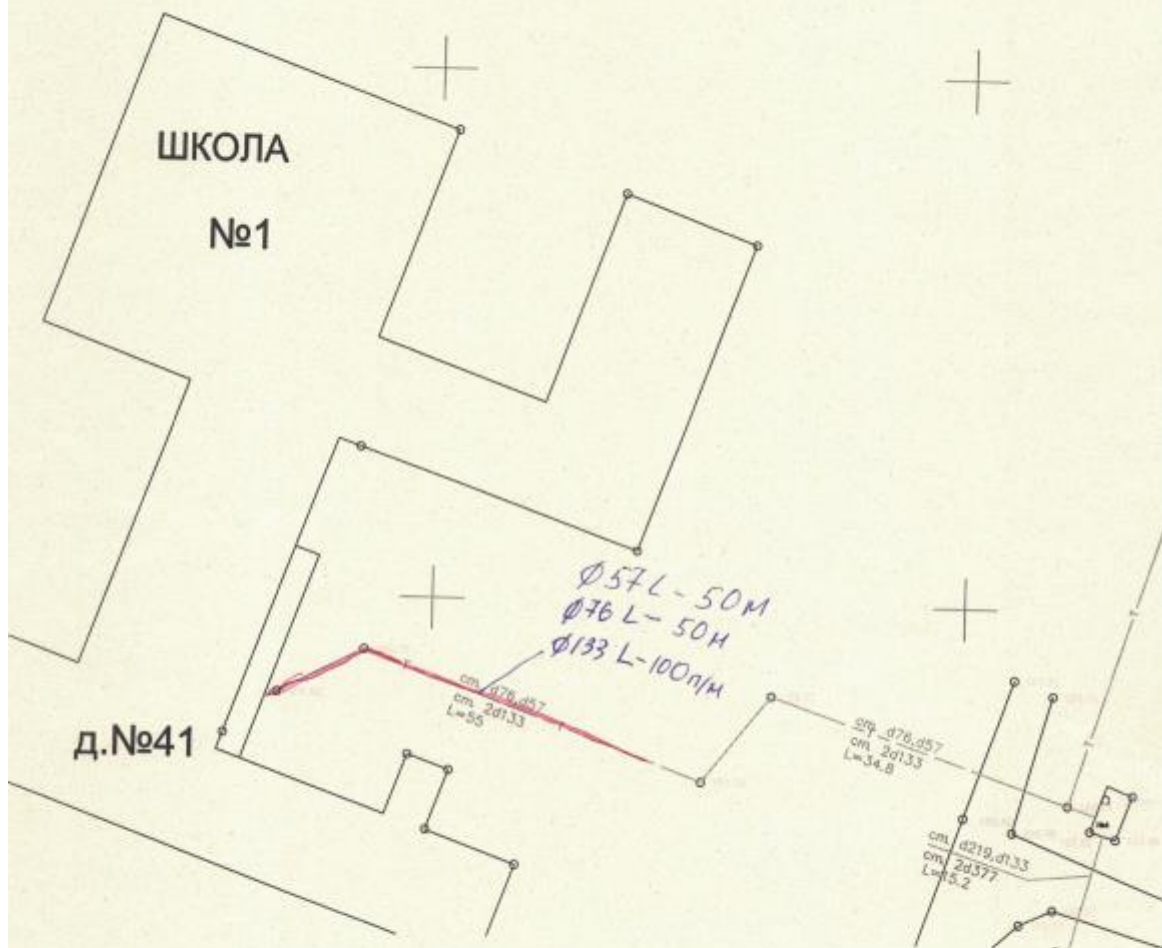
Исполнительная схема замены  
 трубопровода ГВС  $\phi 57$  от отметки  $\phi 57$  \*198 - \*199  
 КОТ №24 9 августа 2022г. п. Кировский

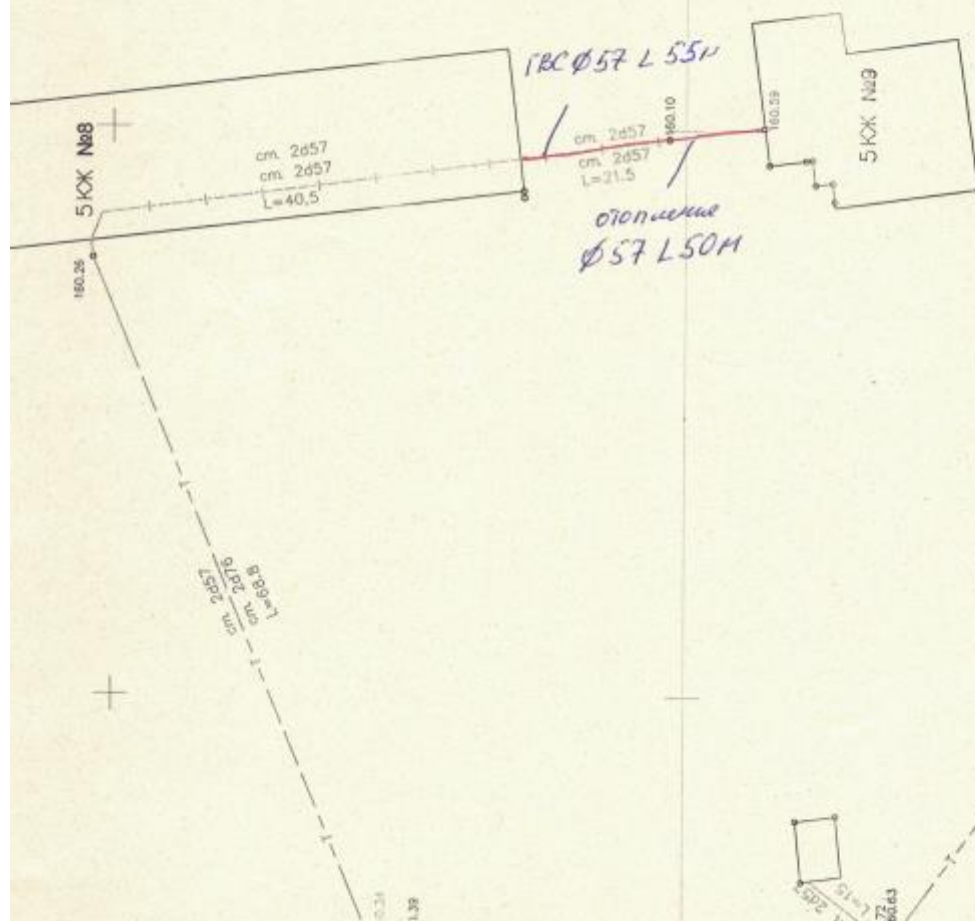


Prof. Рогов С.Е.

Ø89 L-40H 2 августа 2022г

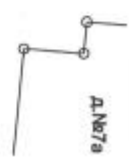




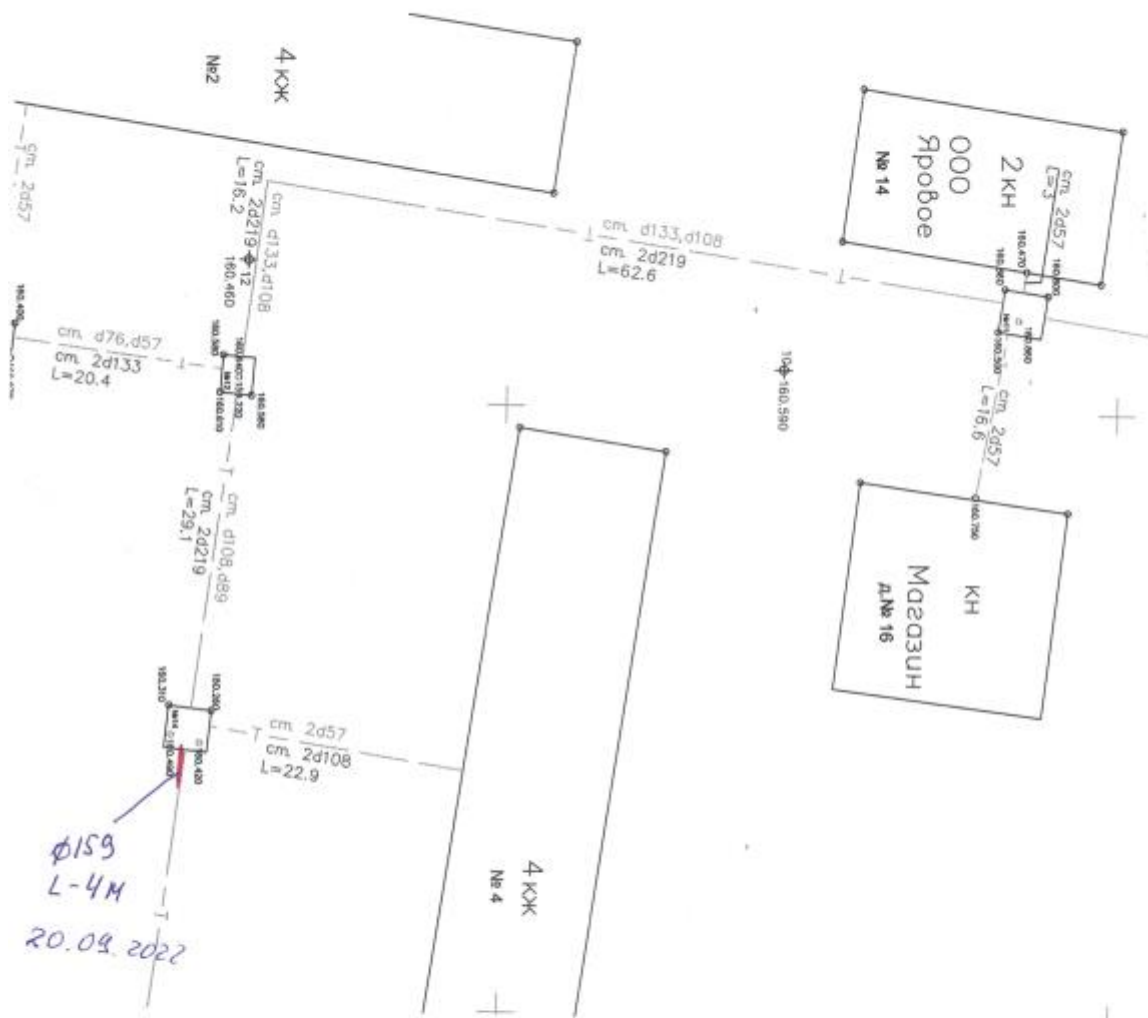

Р.П. Ручаев С.Е.








5 сентября 2022 г. *Рис./* Расаков С.

исполнительная схема заливки  
 трубопровода отопления кот №2 в Куровский  
 ТК 9 - Ж/У 37

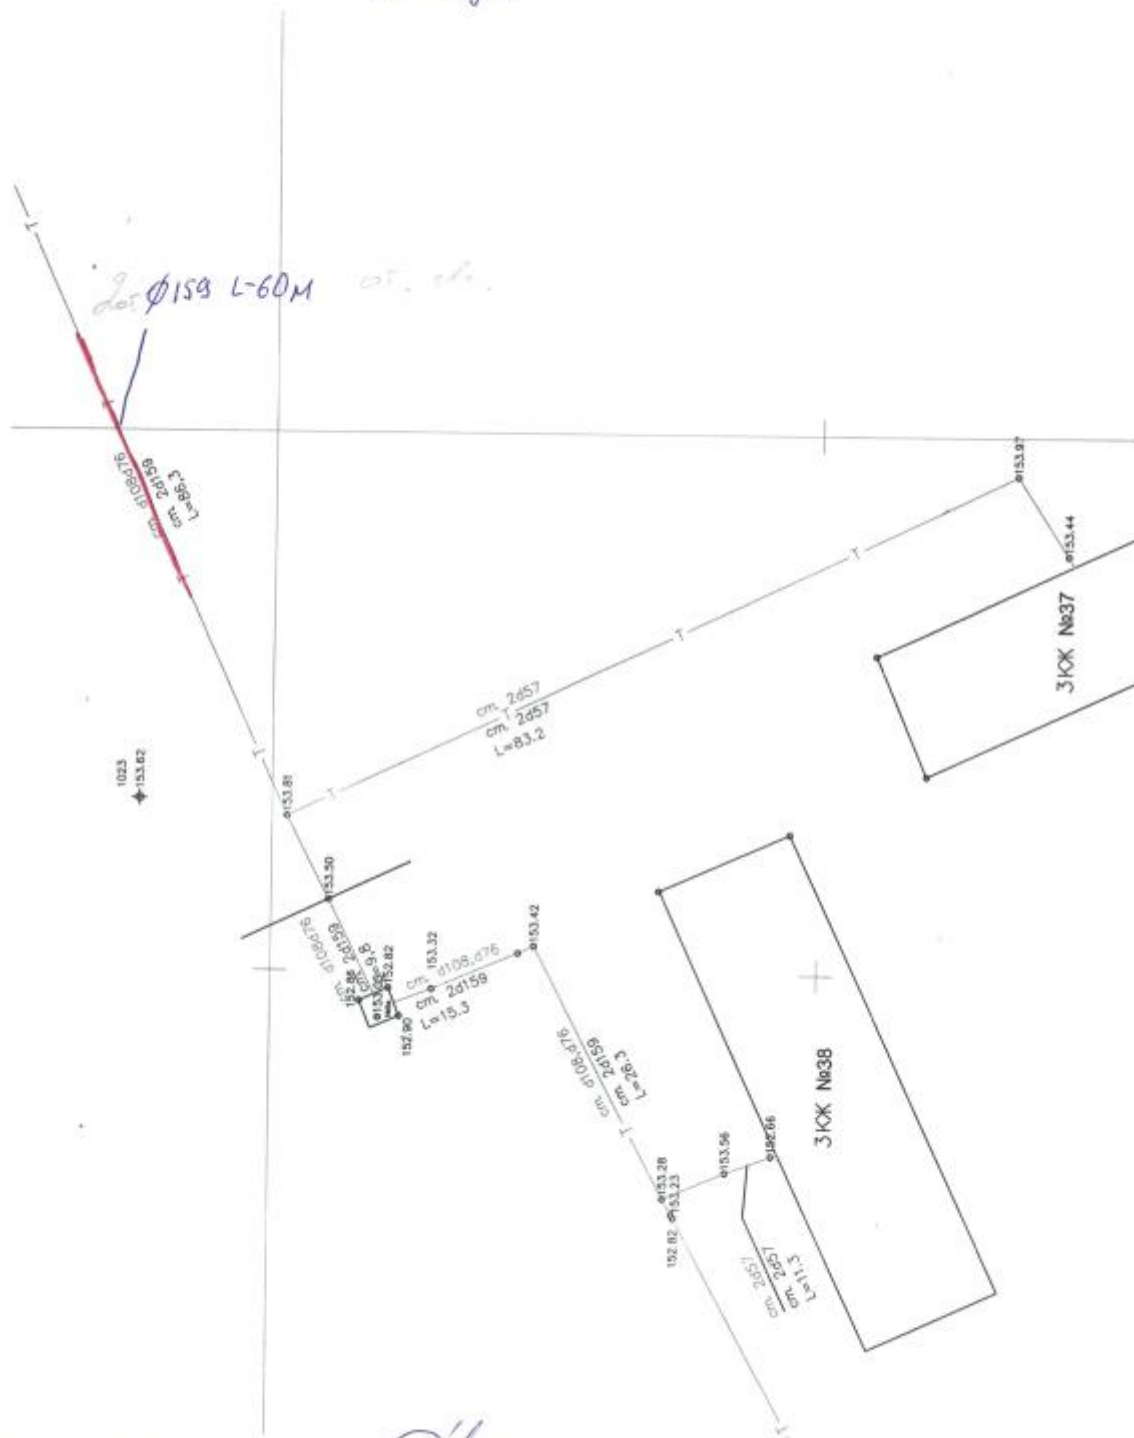


11.10.25 октябрь 2022, - Р. Росников С.Е.

Испытательная схема элементов  
трубопровода ГВС. п. Каравский кот. 2<sup>о</sup> ТКВ - ж/д 38

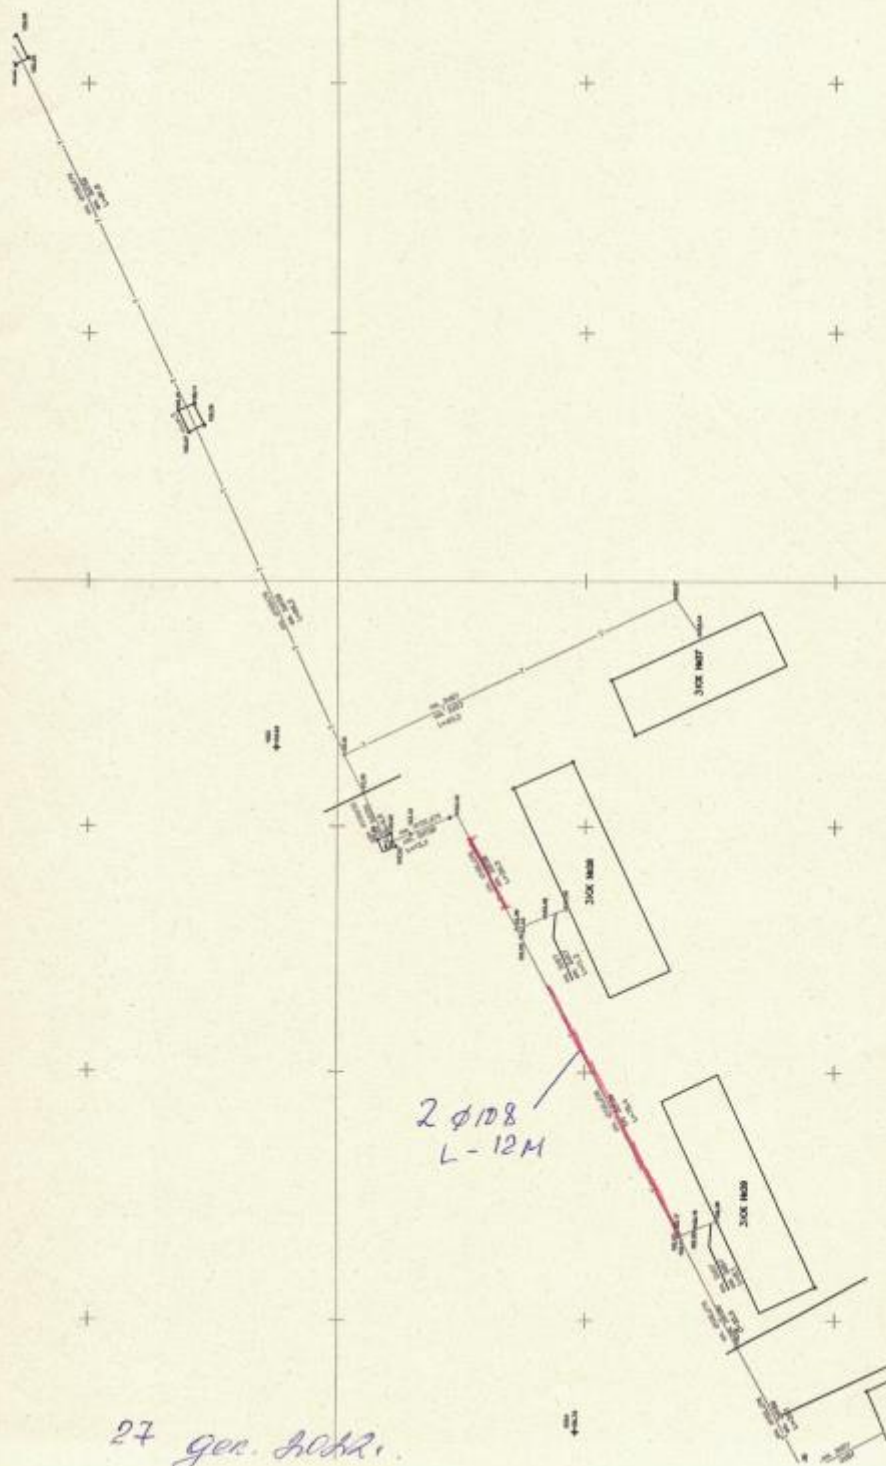




Исполнительная схема защиты  
 трубопровода отоп. кот. №1 ТКБ - Киселева

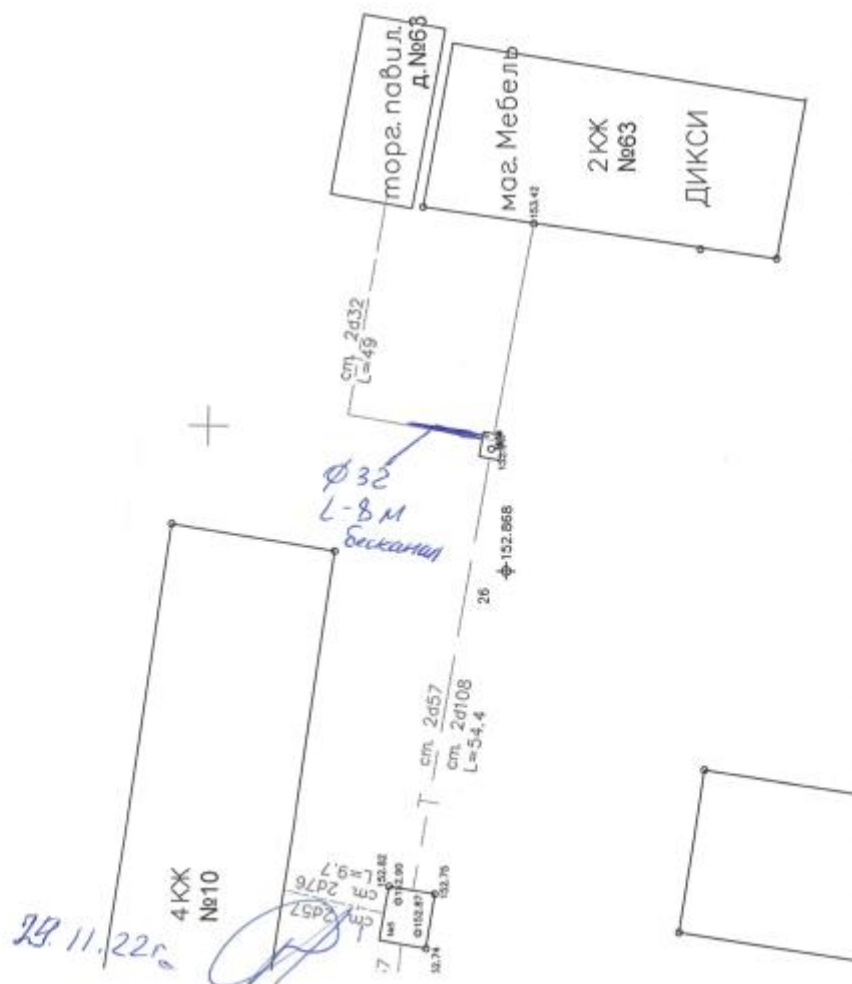


Исполнительная схема записи трубопровода  
Г.В.С и отстояния  
п.Полюшко к.г. №3<sup>а</sup> ТК17 - ж/д 25

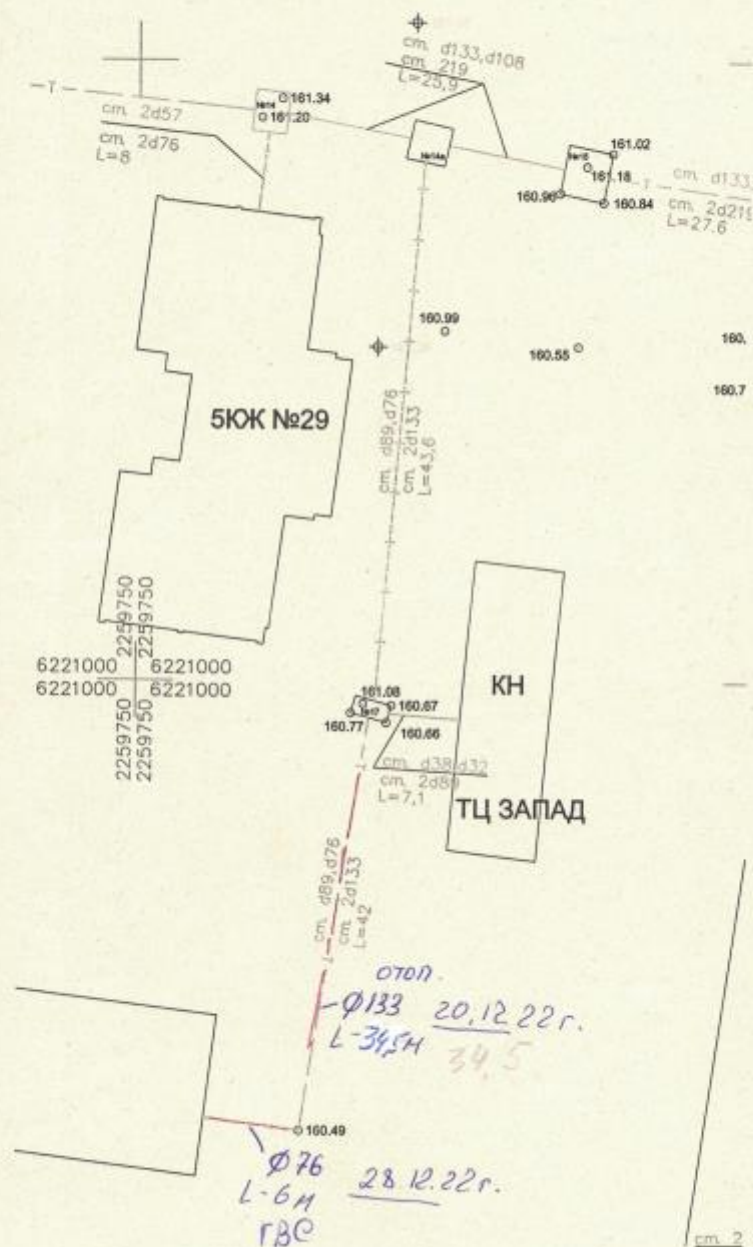


20.28 декабря 2022г.

используемый охладитель  
 трубопровода ГВС  $\phi 32$  L-8м, отопление  $\phi 219$  L-12м  
 кот №3а ТК19-ТК20

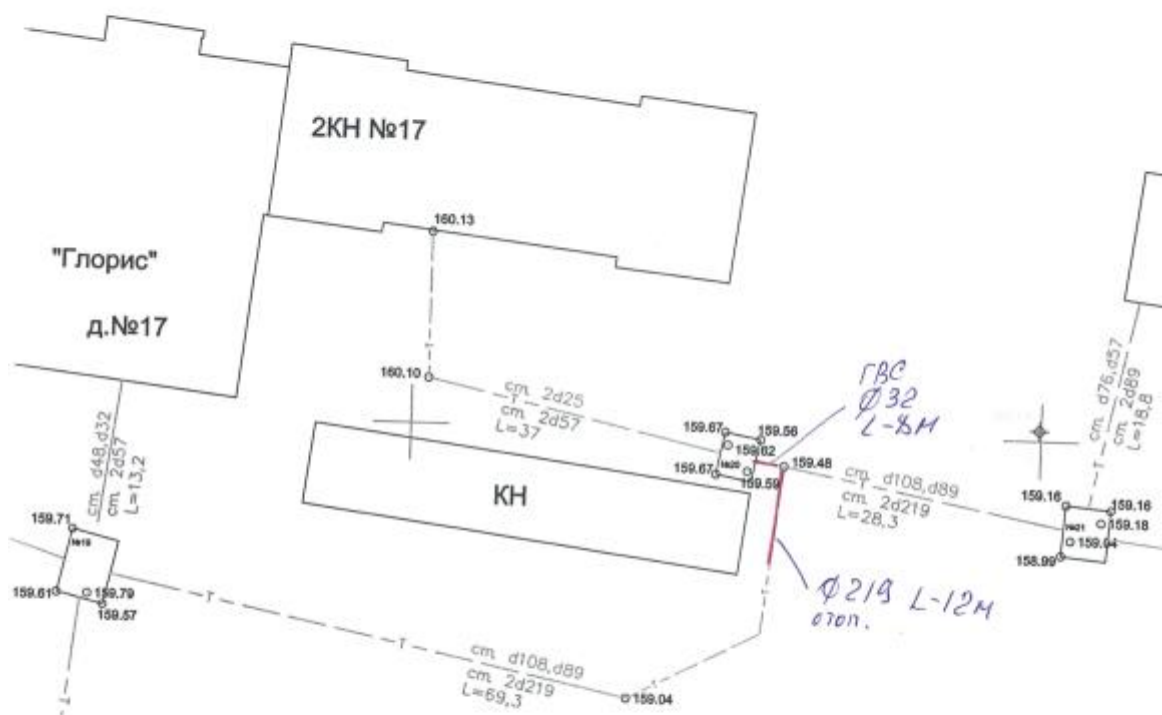


17. февраля 2023г.

+

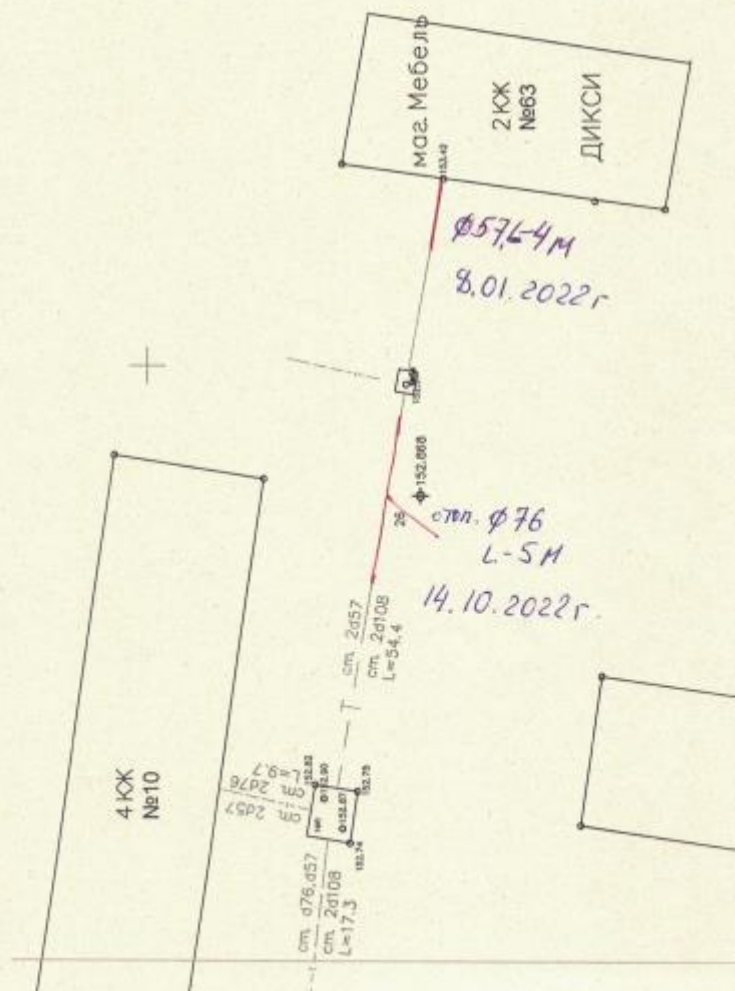


Исполнительная схема газопровода  
 Трубопровод кот. № 7 ТК 8 - Ж/Г Т. отомыш 21. ноября 2022г

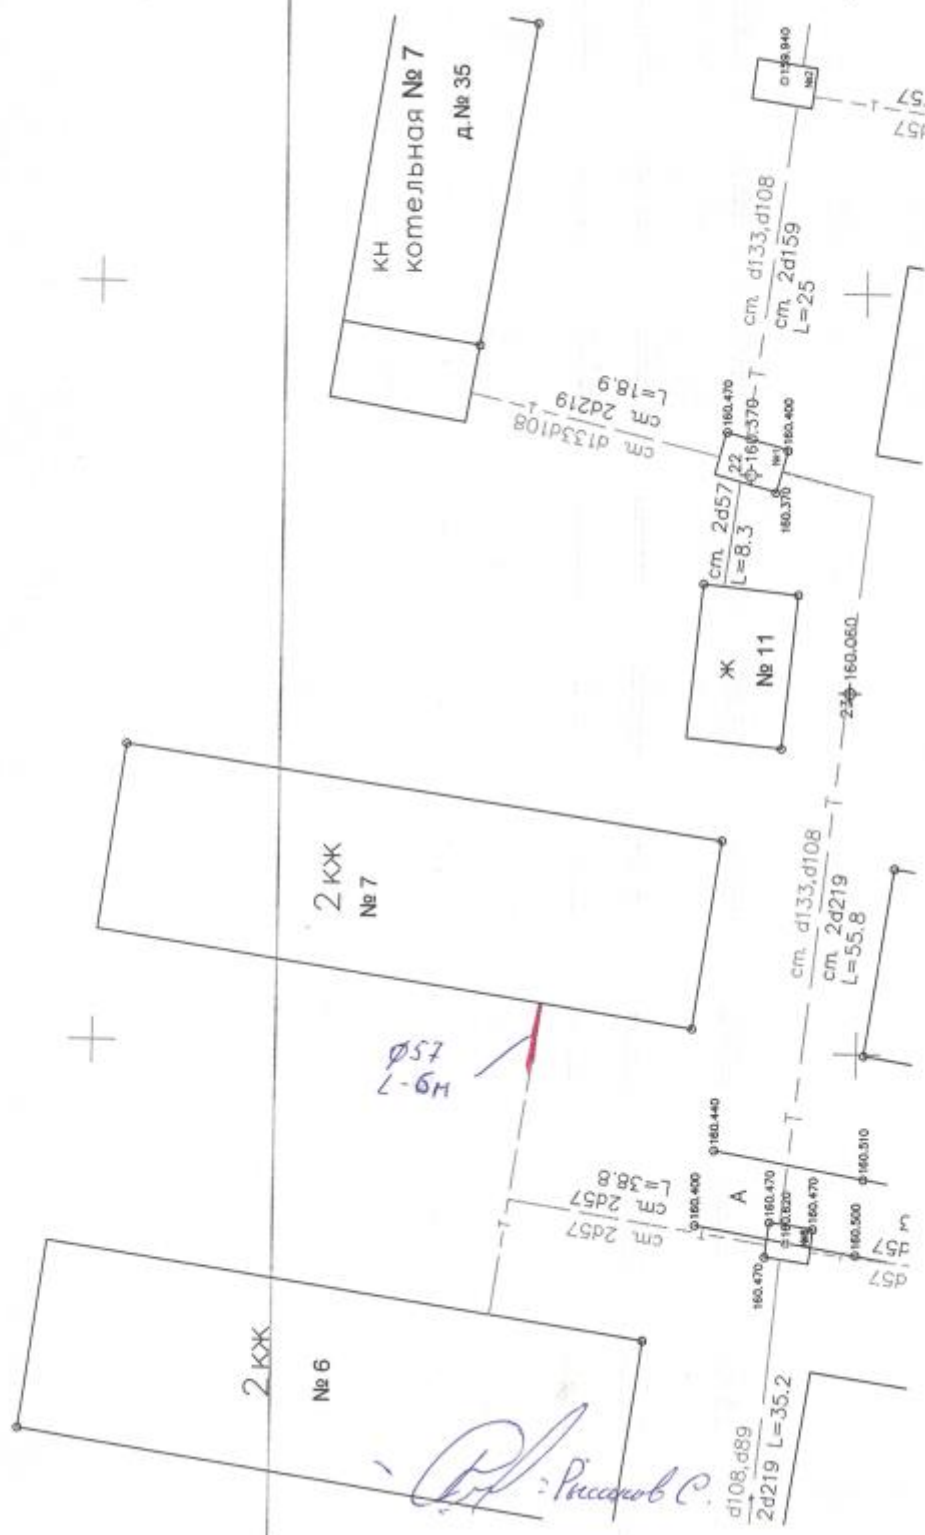




Исполнительная схема газопровода  
 трубопровода №1 ТКЗ-ТБ

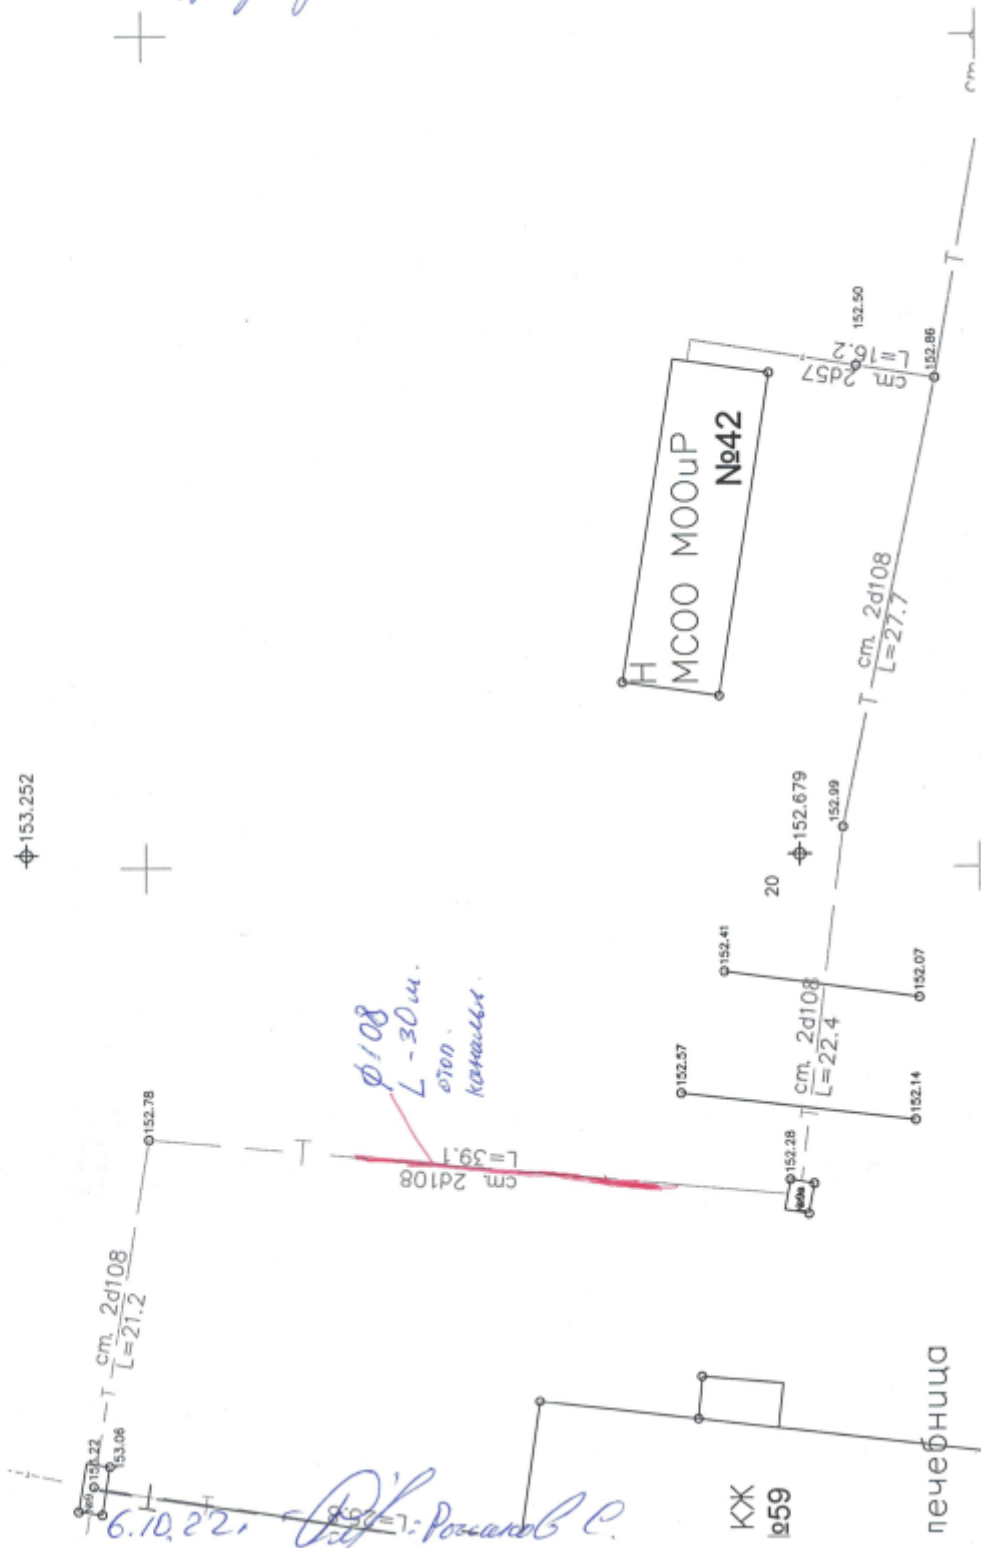

Исключительная схема замены  
трубопровода котло отопления




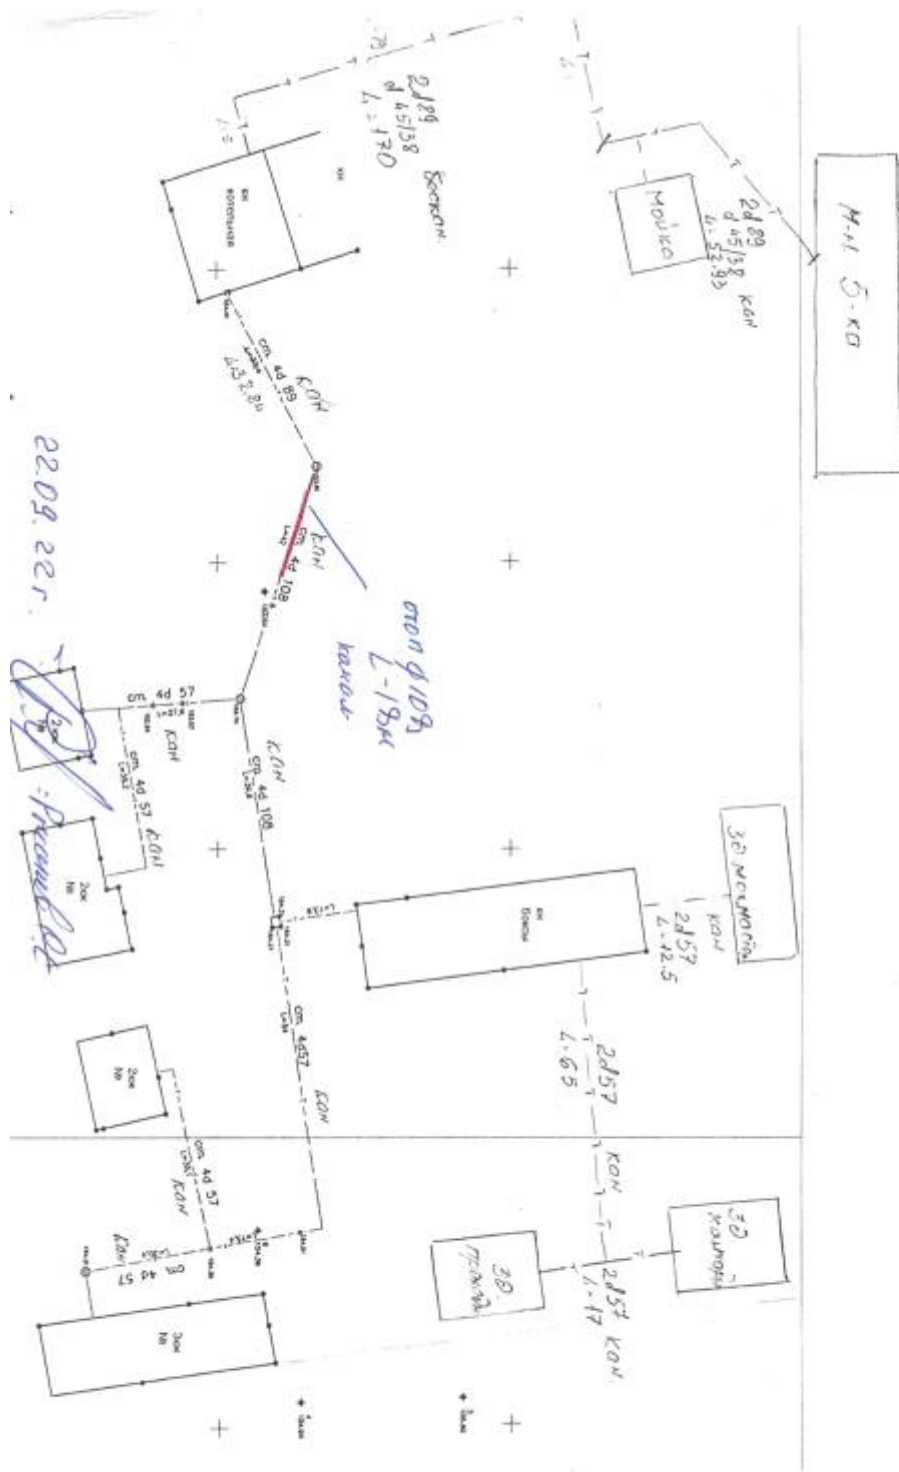

инженерская схема  
и высотности см  
Замени трубопровода ПБС  
гк-9 80 ТК-10 мм/м

11-160.130

160.280

160.340

160.310

160.230

160.470


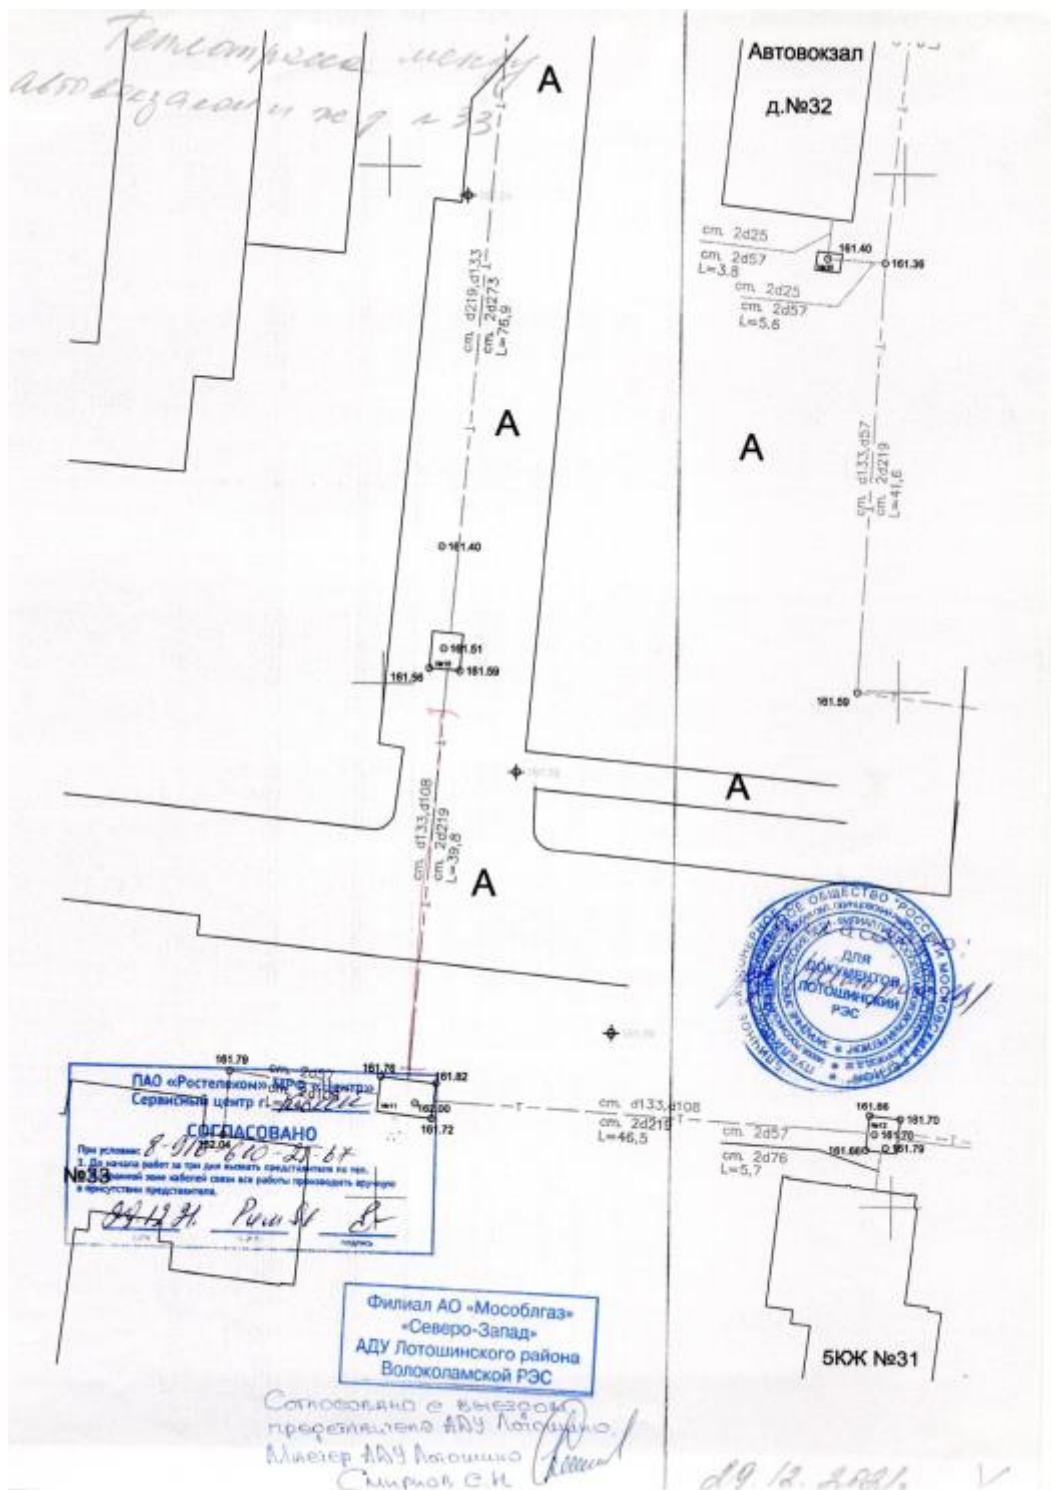



интенсивная работа заливки трубопровода отстоями  
и. Новостройки с котельной от до т.к. - 1 котельная

2 КЖ  
№ 7



cm. d133d108  
cm. 2d219  
L=18.9

φ - 5 м/м.

1 d 0 F 219 мм



cm. d133, d108  
cm. 2d159  
L=25




d133, d108  
2d219  
150

и. Новостройка с ТК-8 до м.г.п.9 по м.п.

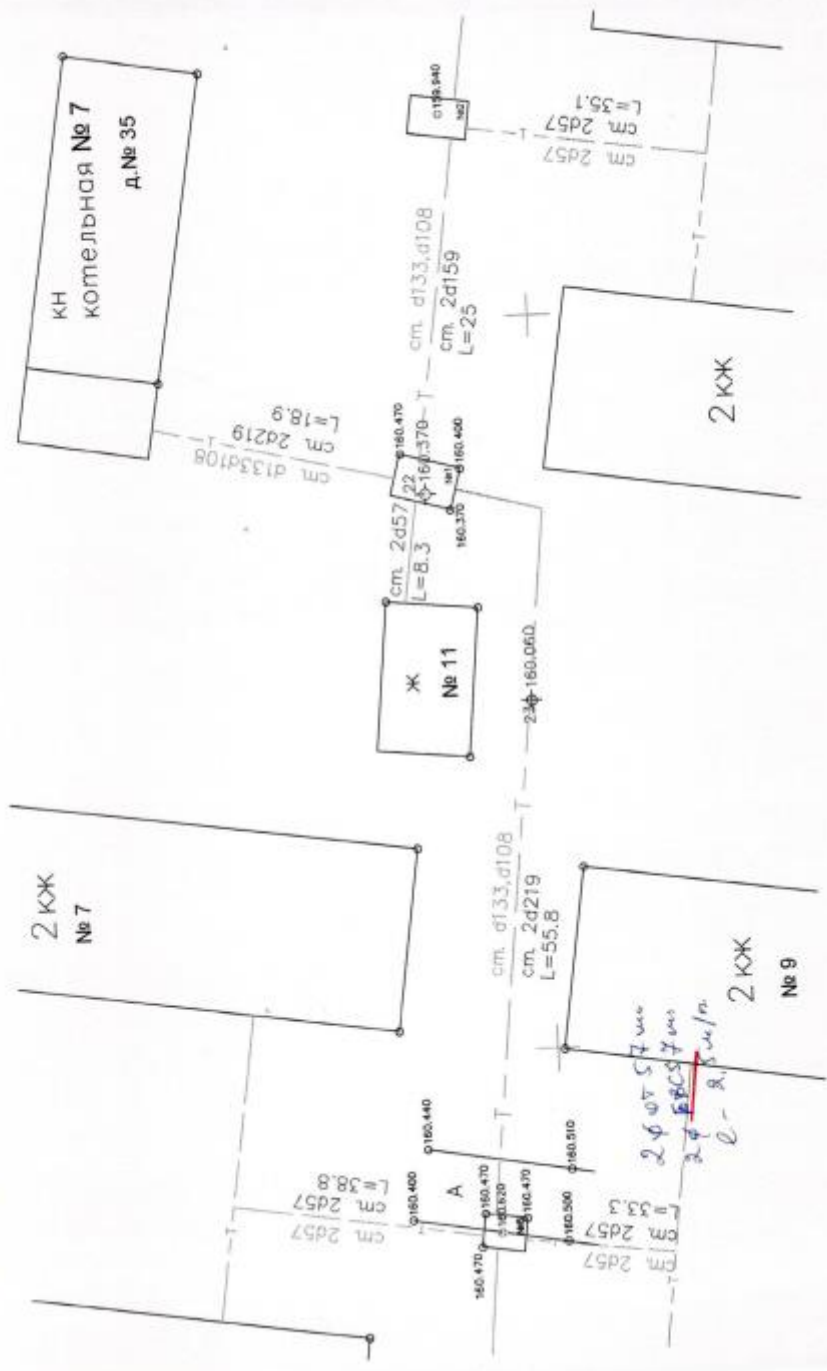

31.06.2014.

схему составил наг. план. Л. Лавров И.И.

Исполнитель ИЗО  
Земли изъятной участка  
образовано п. Куровский район

2600 57m  
с-194

3 КК №41


3 КК №41

Схему составил ИЗО Погода  
Погода 19

12.04.2012



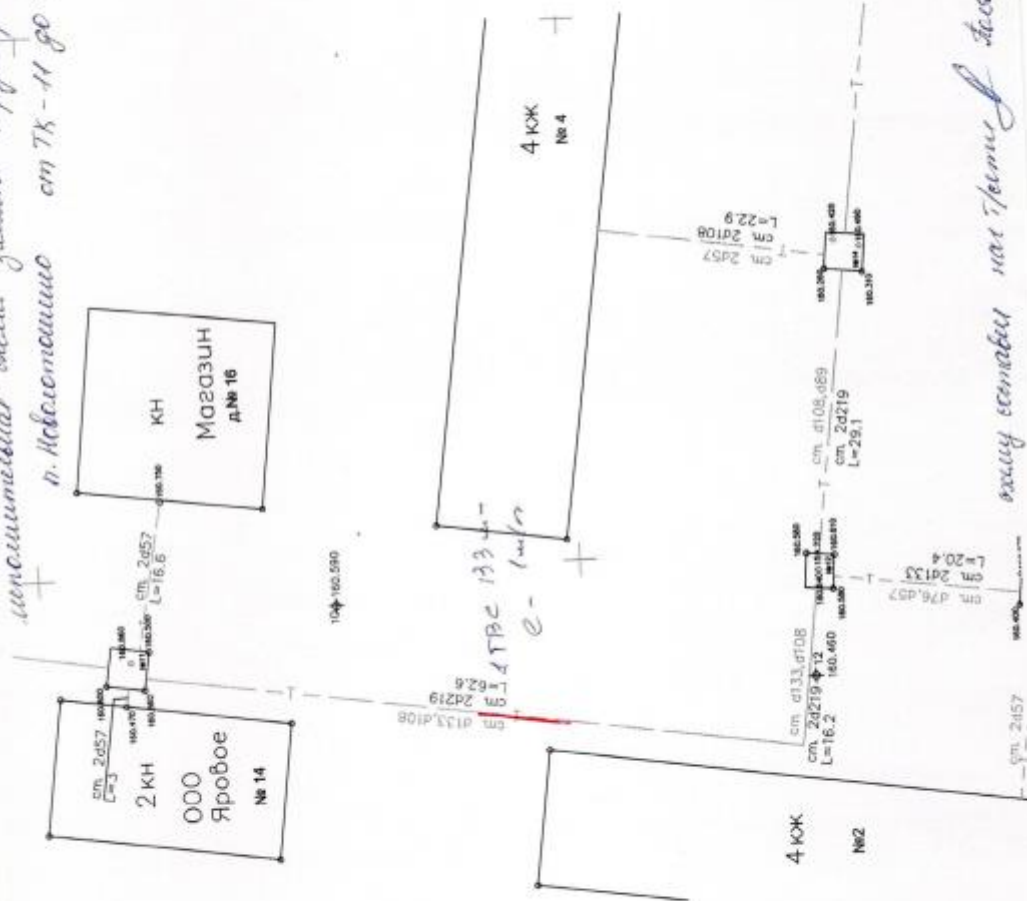




2 КК №59

метлечебница

И. П. ОуП

1 ф 0.00.108

152.50

152.57

152.41

152.07

152.14

152.88

152.879

152.35

152.30

152.7

152.32

152.31

152.30


149.25

149.24

149



инженерная схема замещения трубопровода ГВС и сточных  
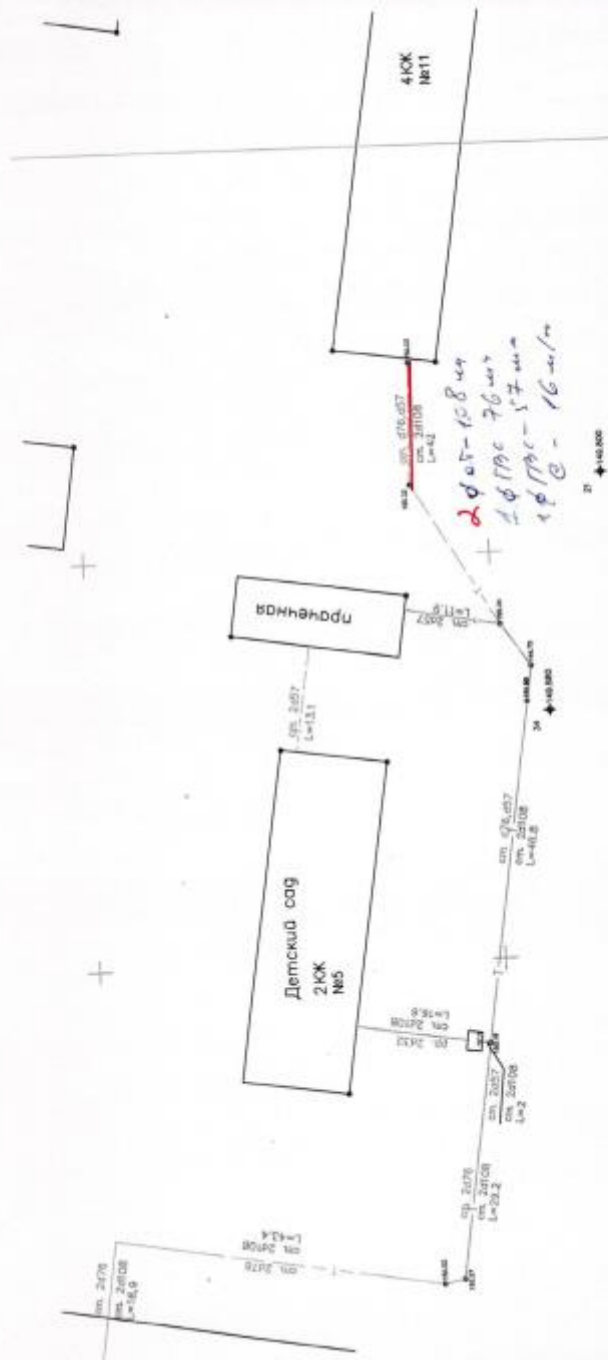
схема замещения на сточные и канализацию

4. Состояние ст. блнз ПС-29 кот № 3.

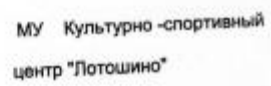

д. №22

по плану составили наг. Протви *Л. Тасенов А. Н.* 31.03.2024.

КН "Кнопка"  
"Продукты на Калинина"  
д.№7а

2КЖ №5

2КН "Сбербанк"  
д.№1а

2КЖ №3

cm. 2d48  
L=16

cm. 2d57  
L=15,5

cm. 2d57  
L=22

cm. 2d57  
L=28,9

cm. 2d57  
L=19,1

cm. 2d48  
L=20,4

cm. 2d57  
L=16,7

2 фазы 57м  
2 фазы 40м  
с - 23 м/ч

31.08.2024.

[illegible]

всему составу на 7/8

Тасанов Б.Н.


31.08.2024.



[illegible]

52


меншиковская улица  
п. Кировский от мд №34 до вод. п. ч. 1. км. 0.2

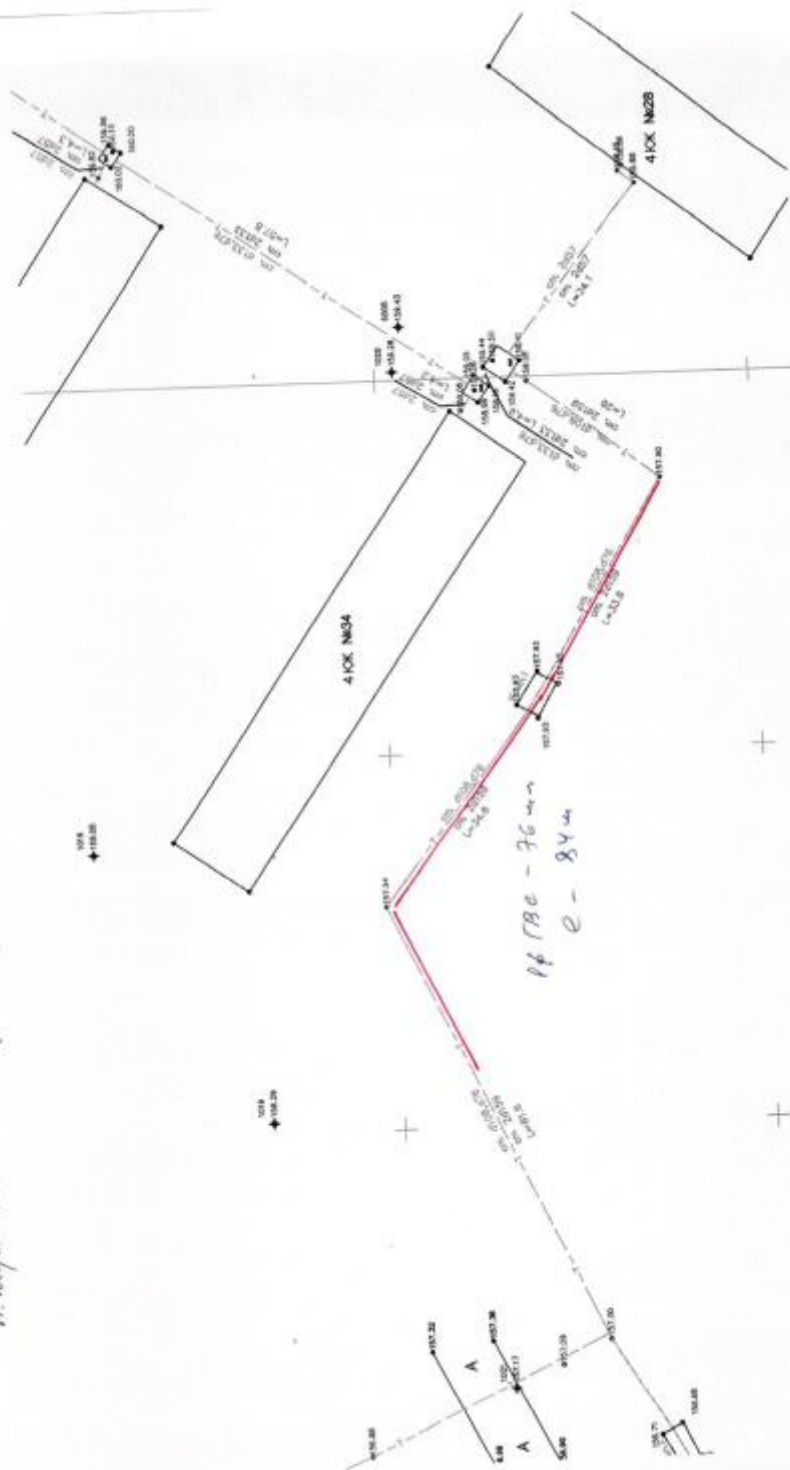

31.05.2024

составил на основании плана

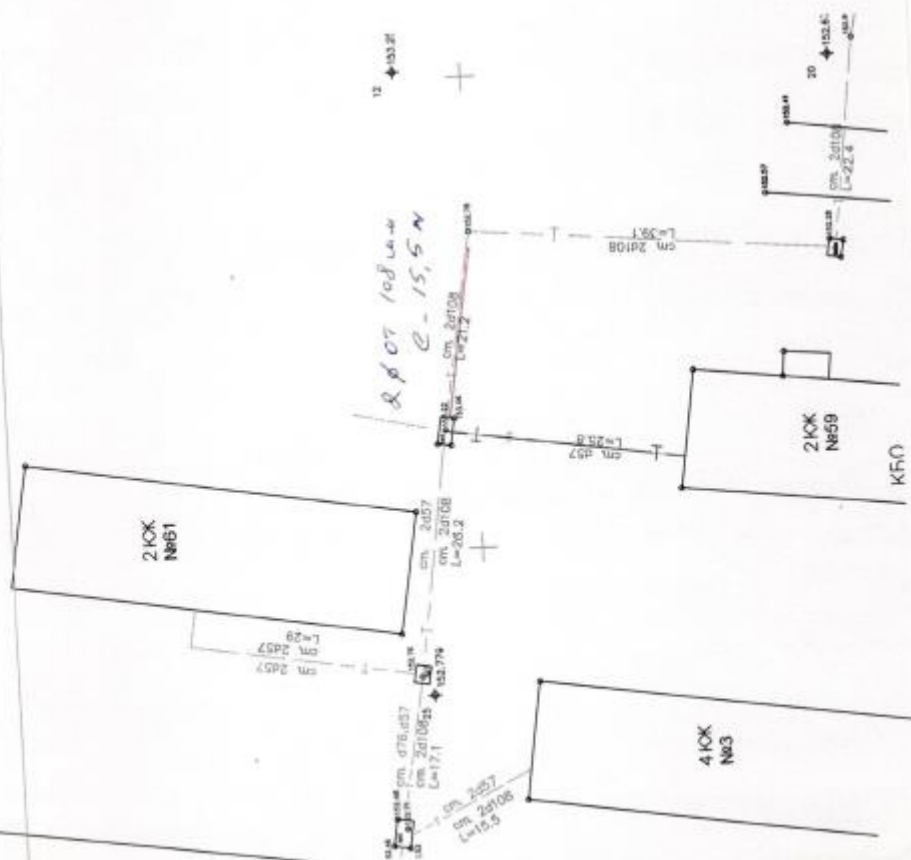21.04.2021







исполнительная схема зашив трубопровода  
п. Лотошино от кот №3 до кот №32

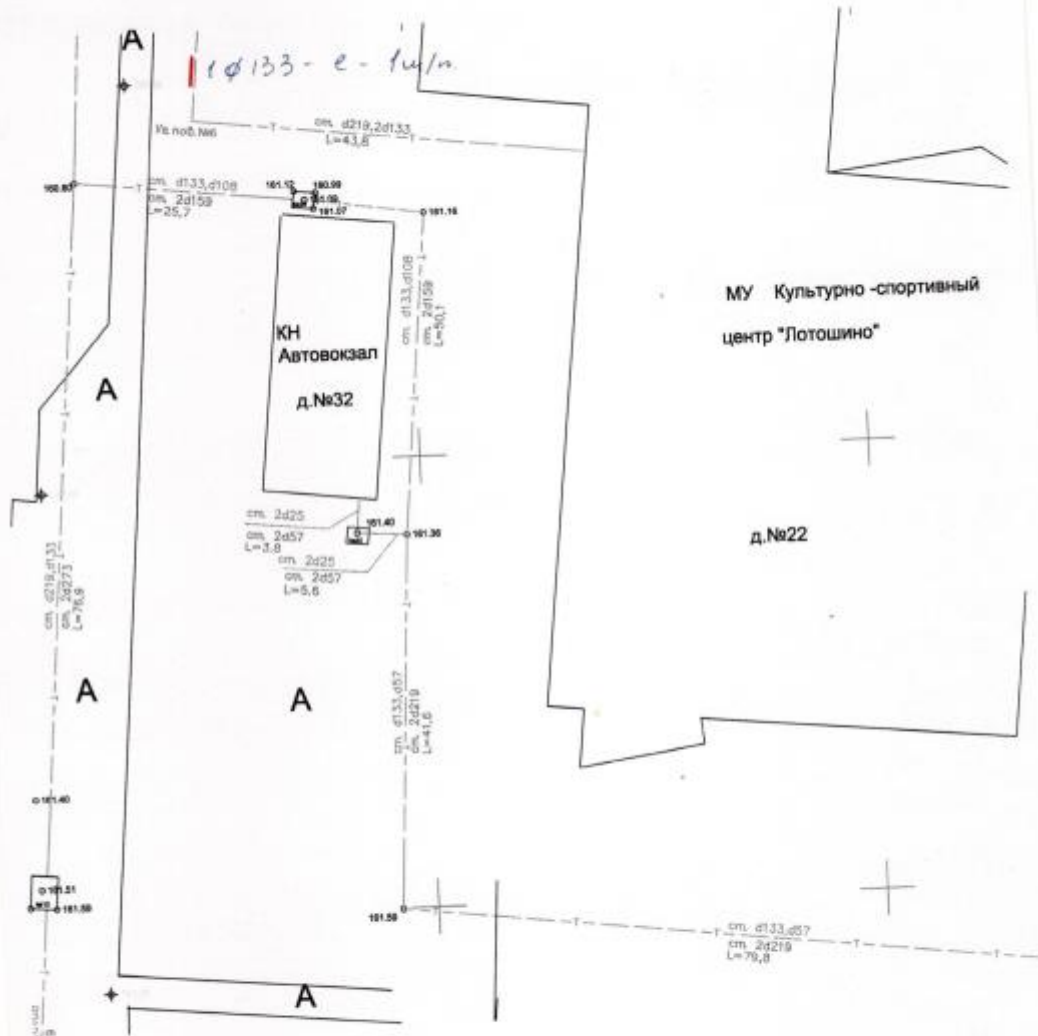

схему составил нач. проектирования *Байков В.Н.* 31.07.2021

[illegible]

Ткачев В. Н.

31-07-2021